



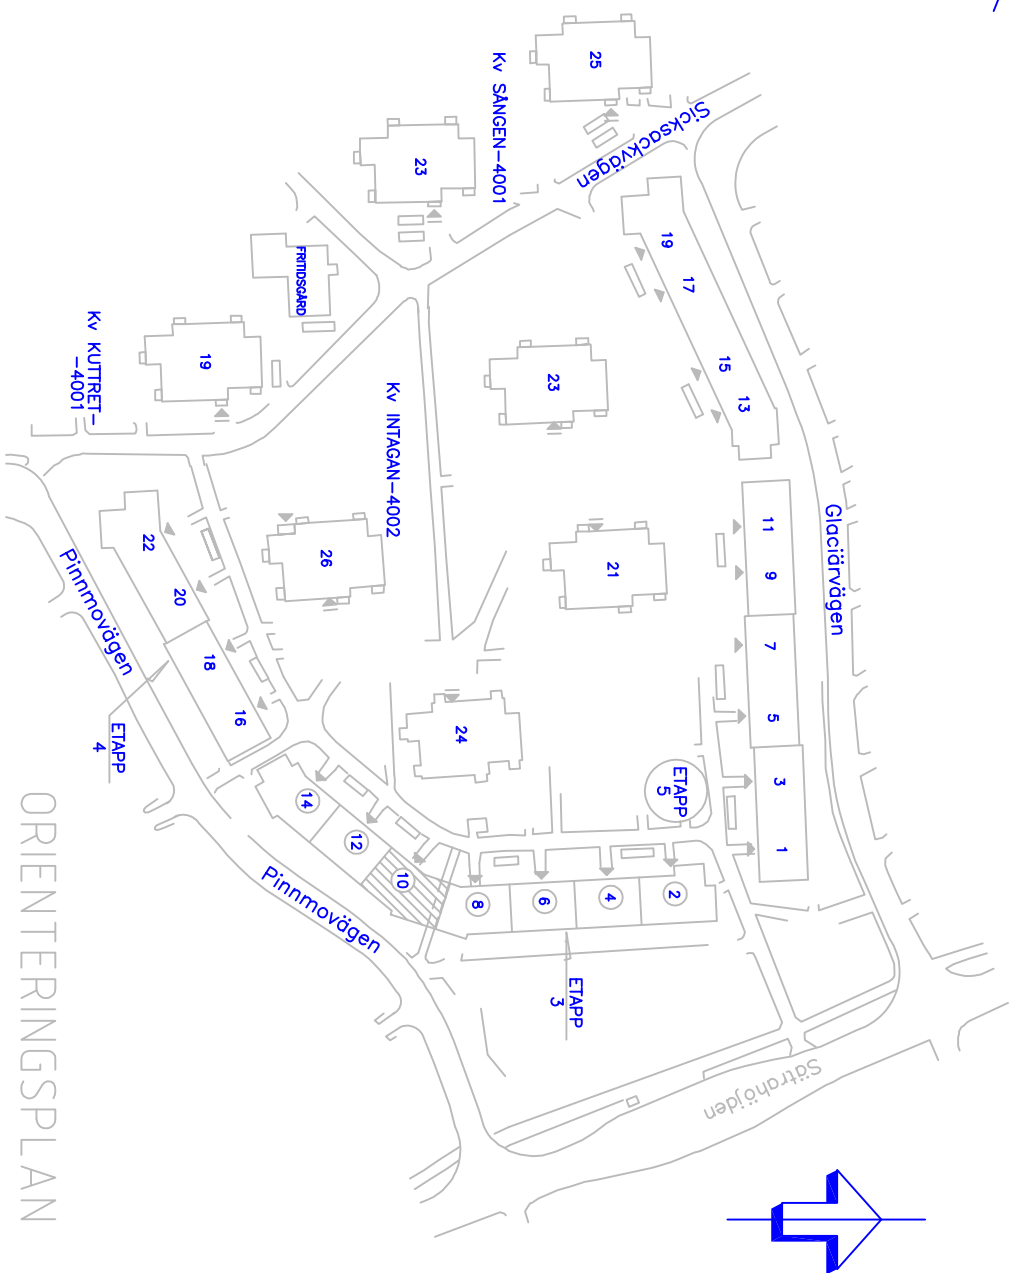

REV	ANT	ÄNDRINGEN ANSÖR	SOBJ	DATUM
-----	-----	-----------------	------	-------

RELATIONSHANDLING
2003-12-15

PROJEKT 4.002-24.009
STUDENTLÄGENHETER
K.V. INTÄGAN ETAPP 3, GÄVLE

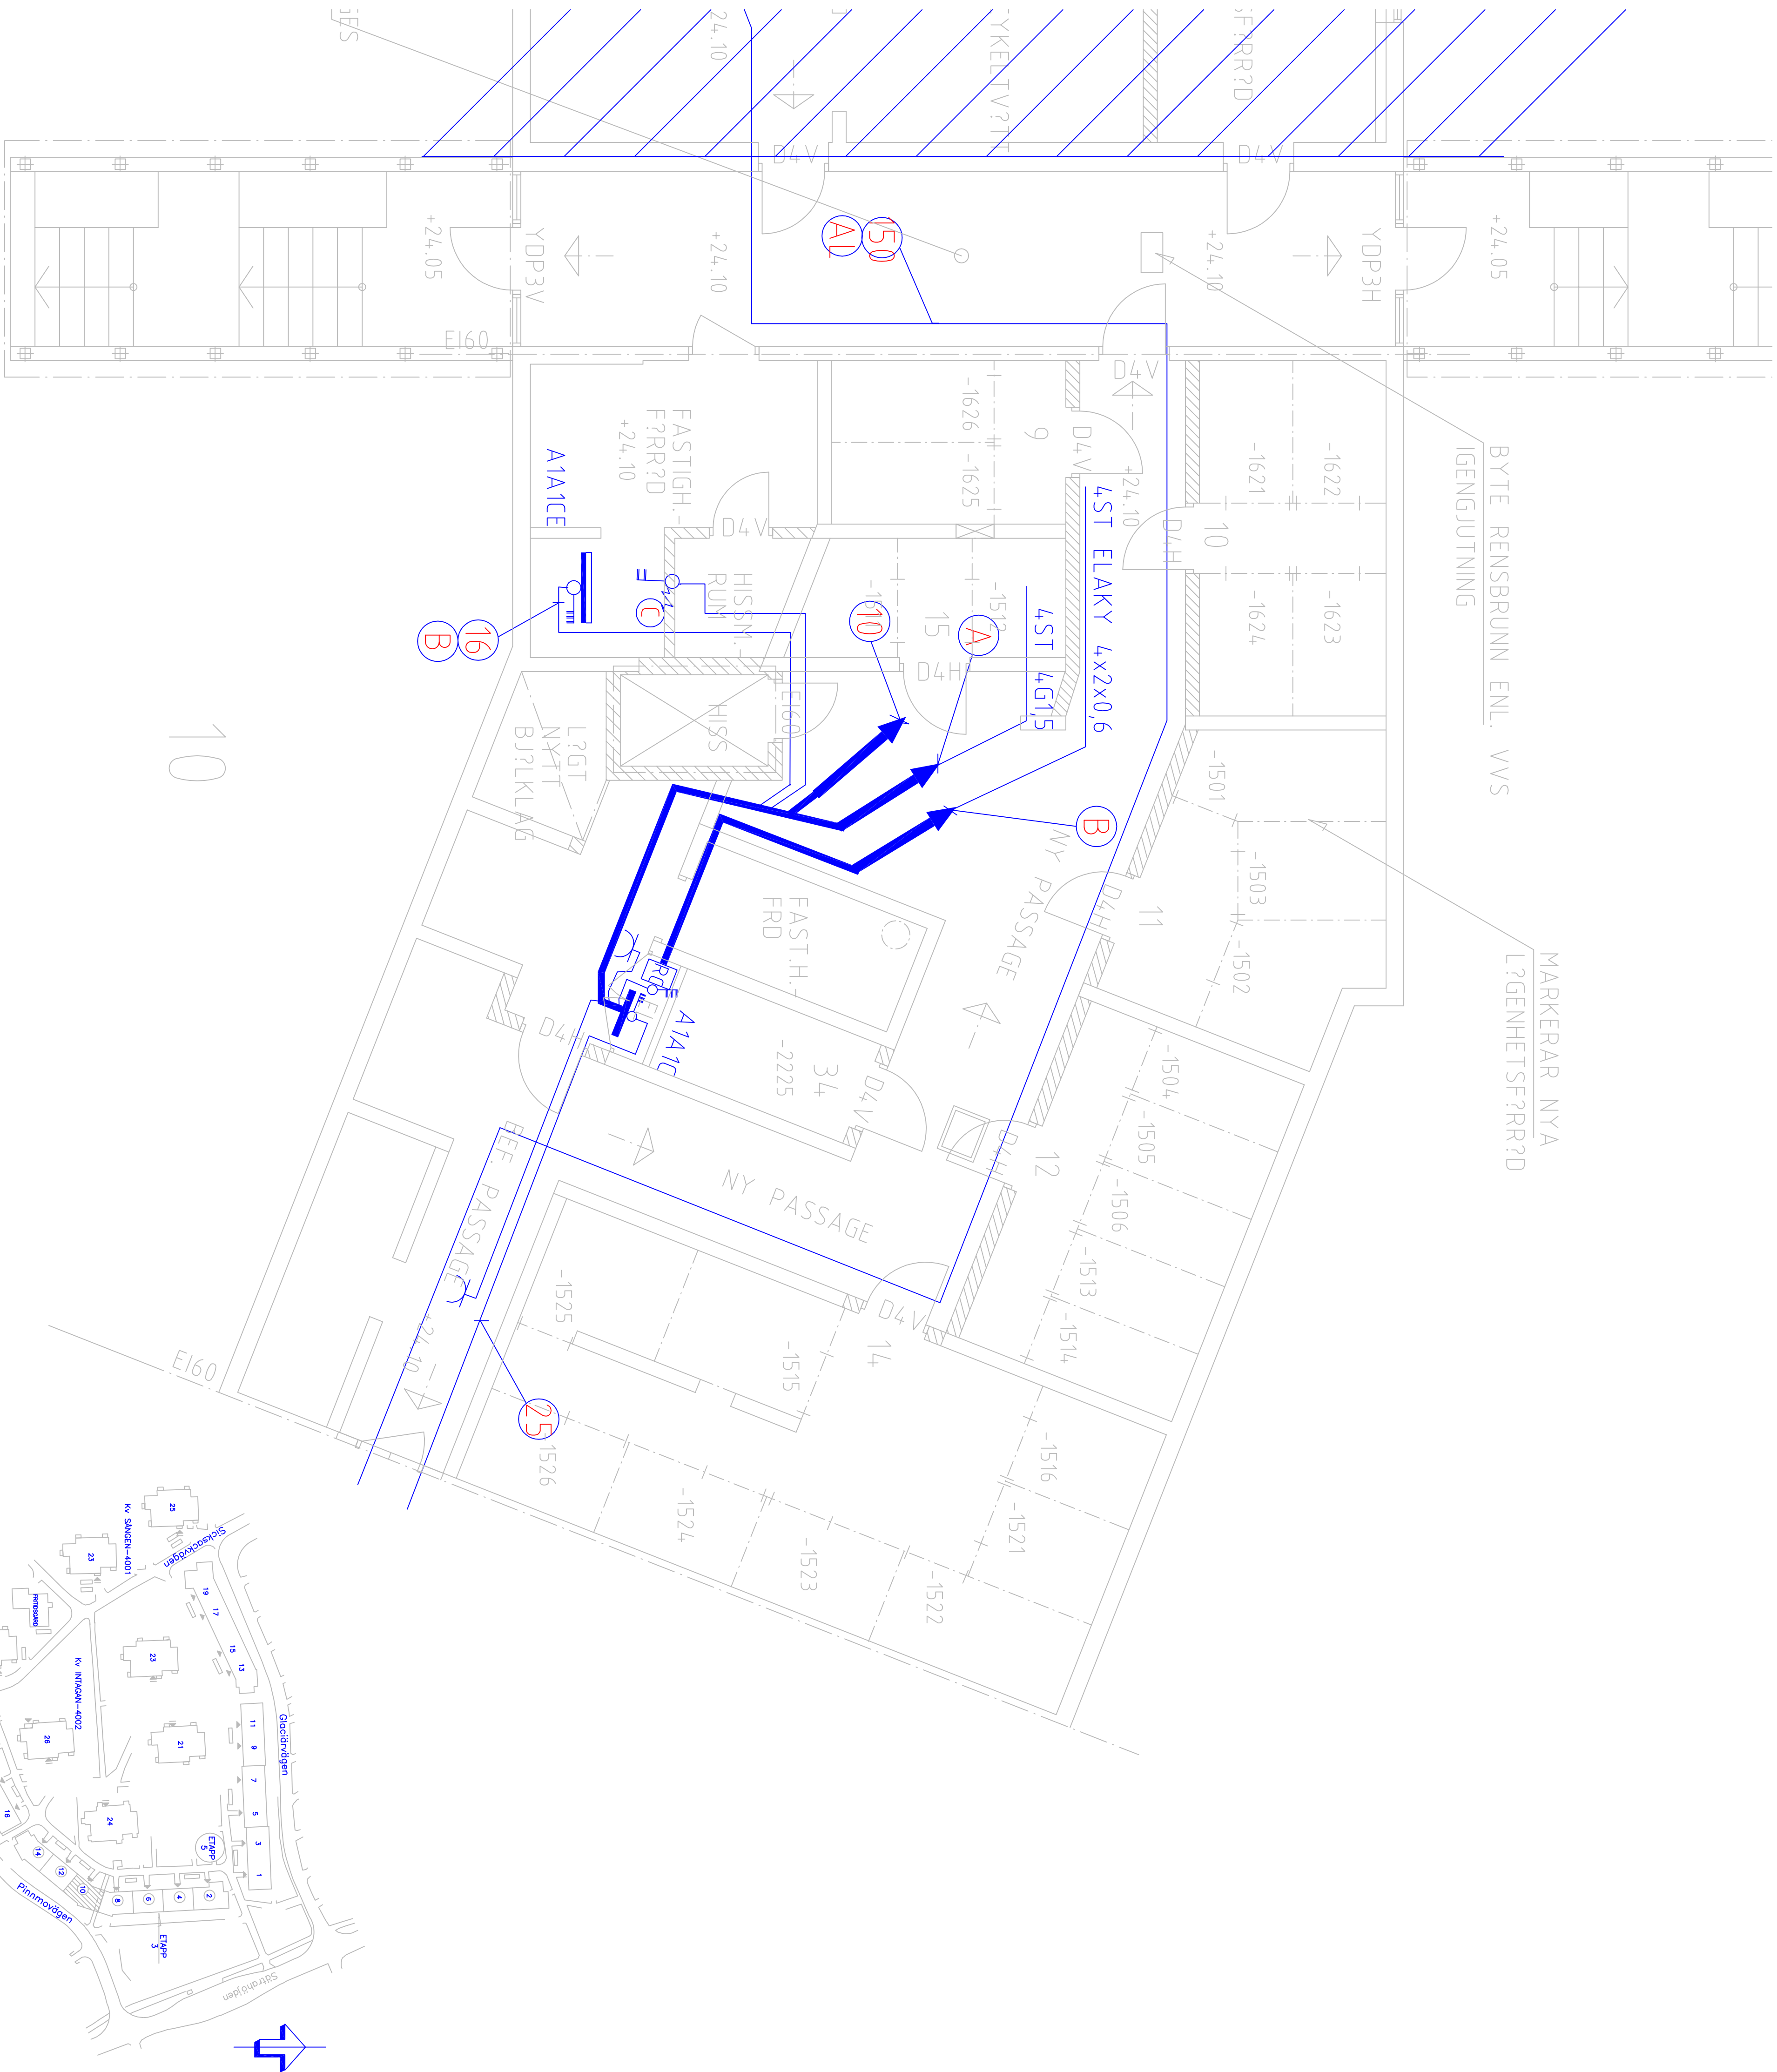

Gävlegårdarna
S. Kungälvsgatan 25
Box 456
801 08 GÄVLE
Tel. 026-172100 Fax. 026-172107



Gävle Elprojekttering AB
N. Skerfvarn 7 803 10 GÄVLE
Tel. 026-61 20 19
Fax. 026-61 20 20


UPPDRAG NR	RITNINGENS NR	INOMRÅDET	BYGGNAD
02-010	NB	NB/MH	NB/MH

SAIRA 58.4, Pinnmovägen 2-14
OMBYGGNAD BEF. FLERBOSTADSHUS TILL
STUDENTLÄGENHETER
KÄLLARPLAN, ENTRÉ 10
KRÄFT

SKALA	150/A1	NUMMER	BET
1:100/A3	E61-3-015		A