
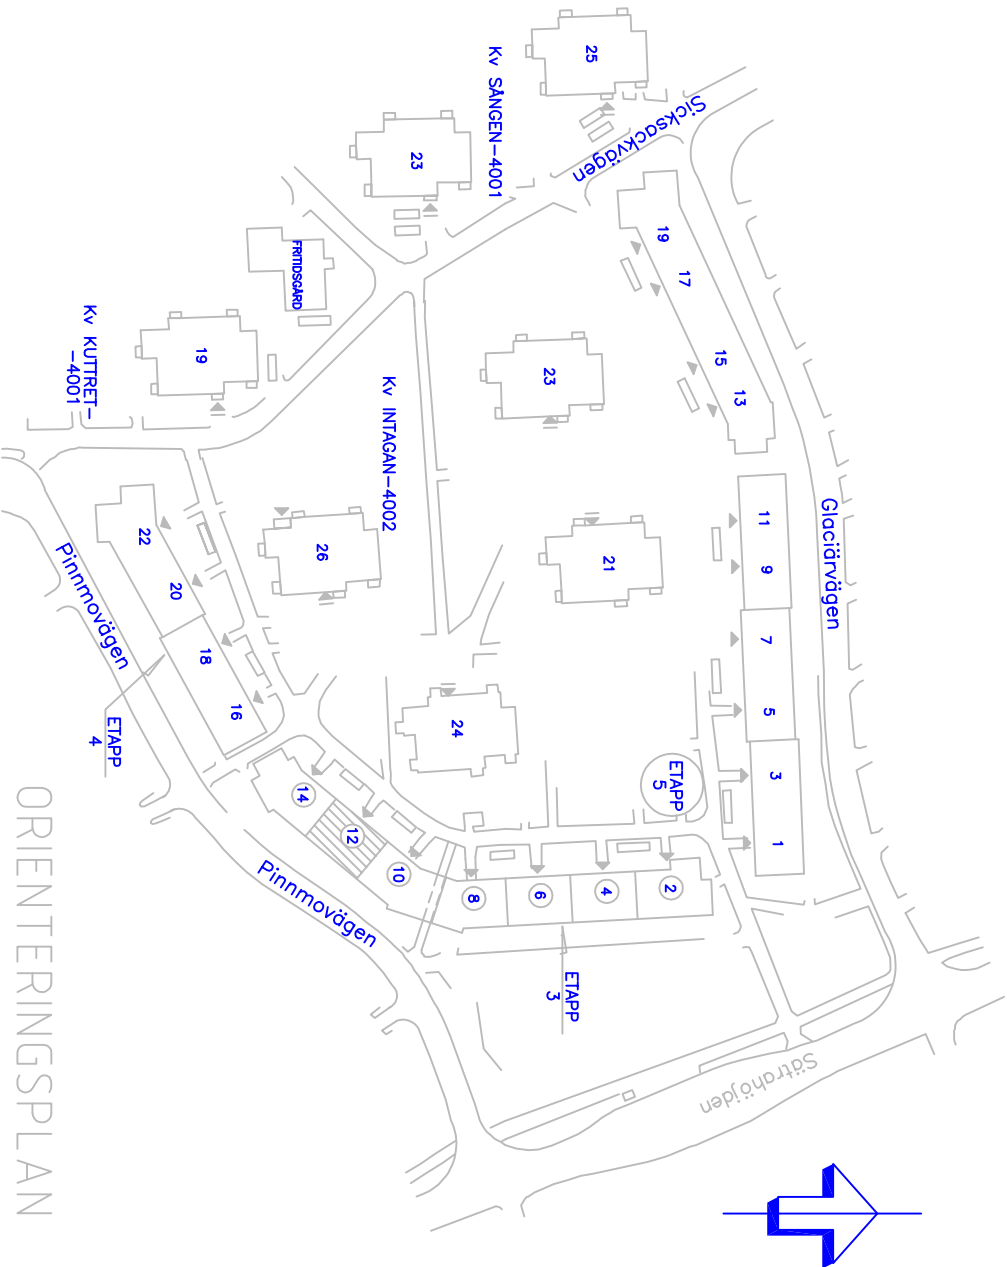


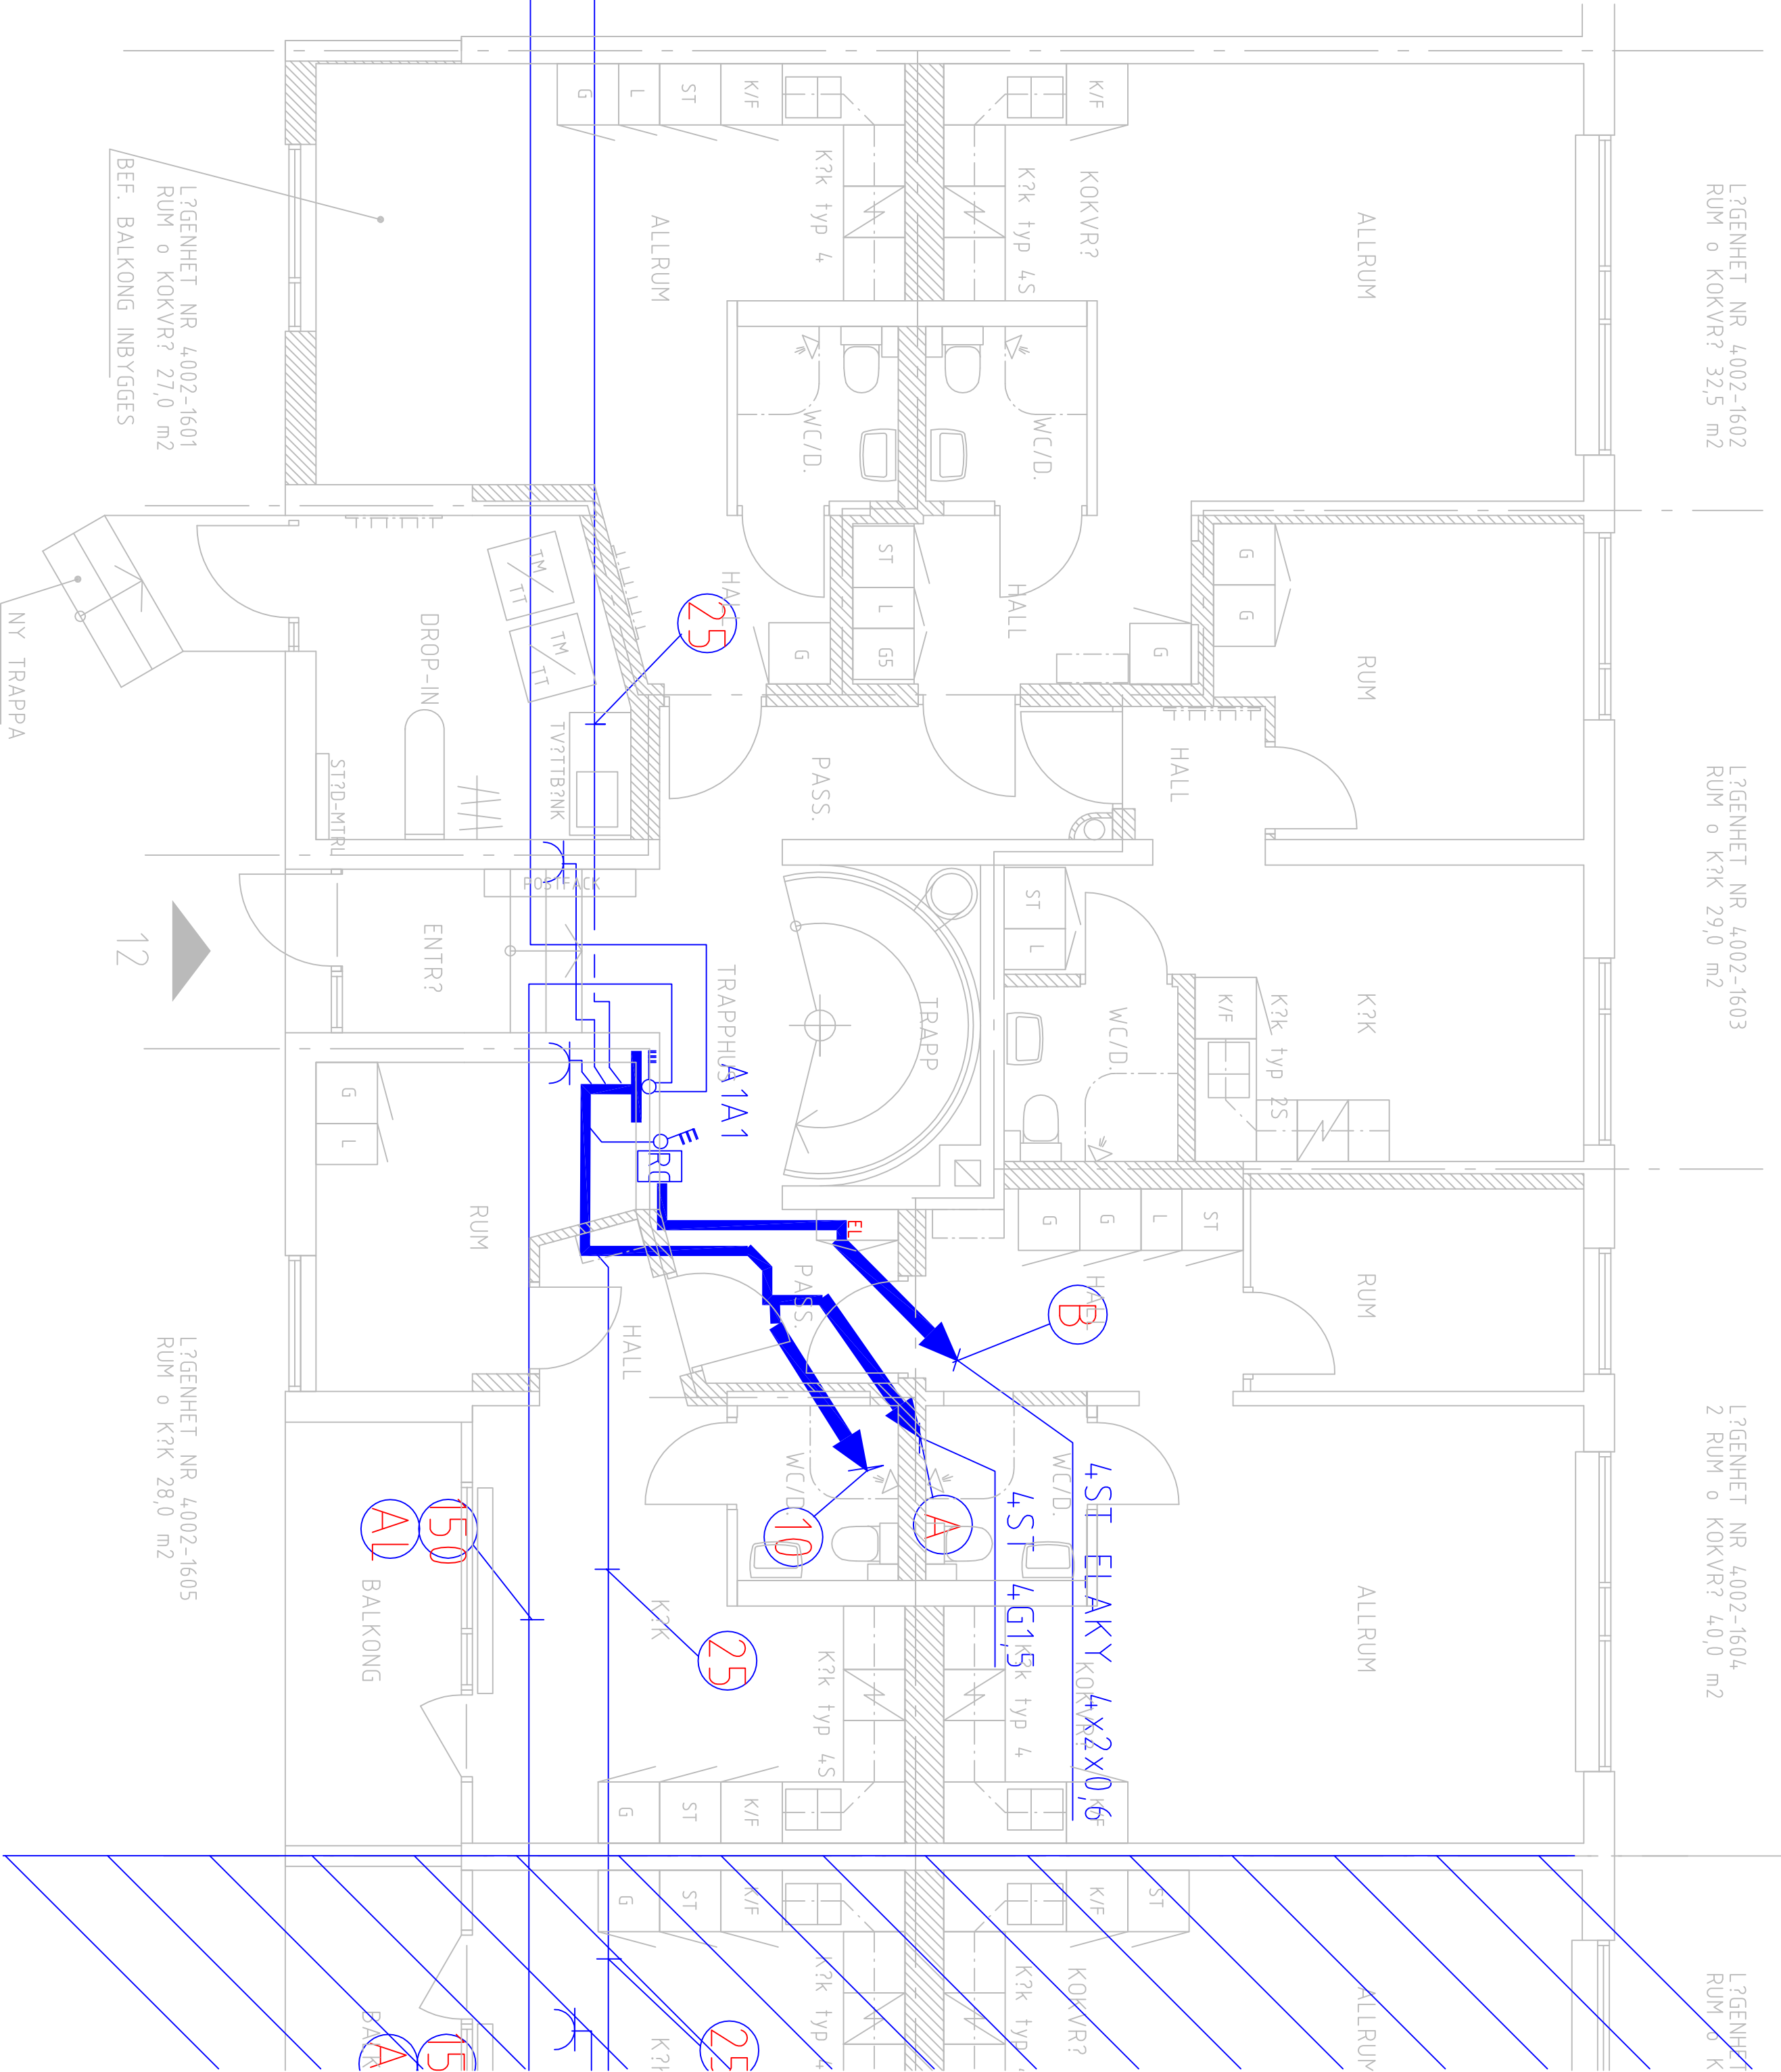

REV	ANT	ÄNDRINGEN ANSÖR	SOBJ	DATUM
-----	-----	-----------------	------	-------

RELATIONSHANDLING
2003-12-15

PROJEKT 4.002-24.009
STUDENTLÄGENHETER
K.V. INTÄGAN ETAPP 3, GÄVLE

**Gävleårdarna**
S. Kungälvägen 25
Box 456
801 08 GÄVLE
026-172100 Fax. 026-172107

**Gävle Elprojekttering AB**
N. Skerfvarn 7
803 10 GÄVLE
026-61 20 19
026-61 20 20


UPPRÄT NR	RIKSDOMSTR AV	HAND. GÄVLE
02-010	NB	NB/MH
DATUM	ANSVARIG	
2002-06-25	M. HENSTRÖM	

SÄTRA 58.4, Pinnmovägen 2-14
OMBYGGNAD BEF. FLERBOSTADSHUS TILL
STUDENTLÄGENHETER
KÄLLARPLAN, ENTRÉ 12
KRÄFT

SKALA	150/A1	NUMMER	BET
1:100/A3	E61-3-016		A