



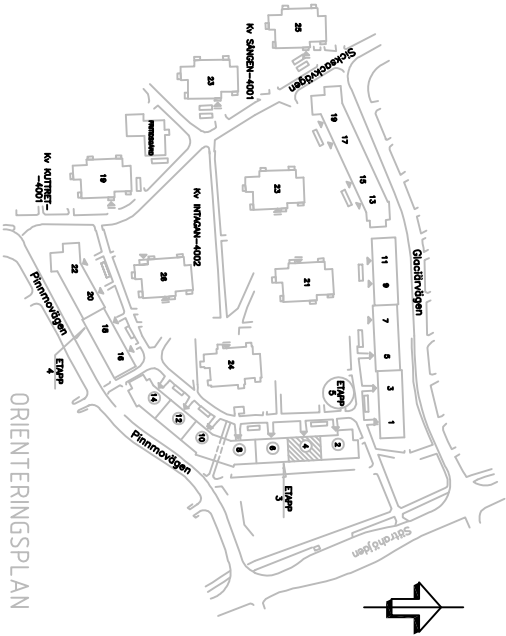

| REV | ART | ÄNDRINGEN       | ANMÄRKNING | SKALA      | DATUM |
|-----|-----|-----------------|------------|------------|-------|
| A   |     | ARBETSSTÄLLNING | N.B.       | 2002-10-04 |       |

RELATIONSHANDLING  
2003-12-15

PROJEKT 4.002-24.009  
STUDENTLÄGENHETER  
K.V. INTÄGAN ETAPP 3, GÄVLE

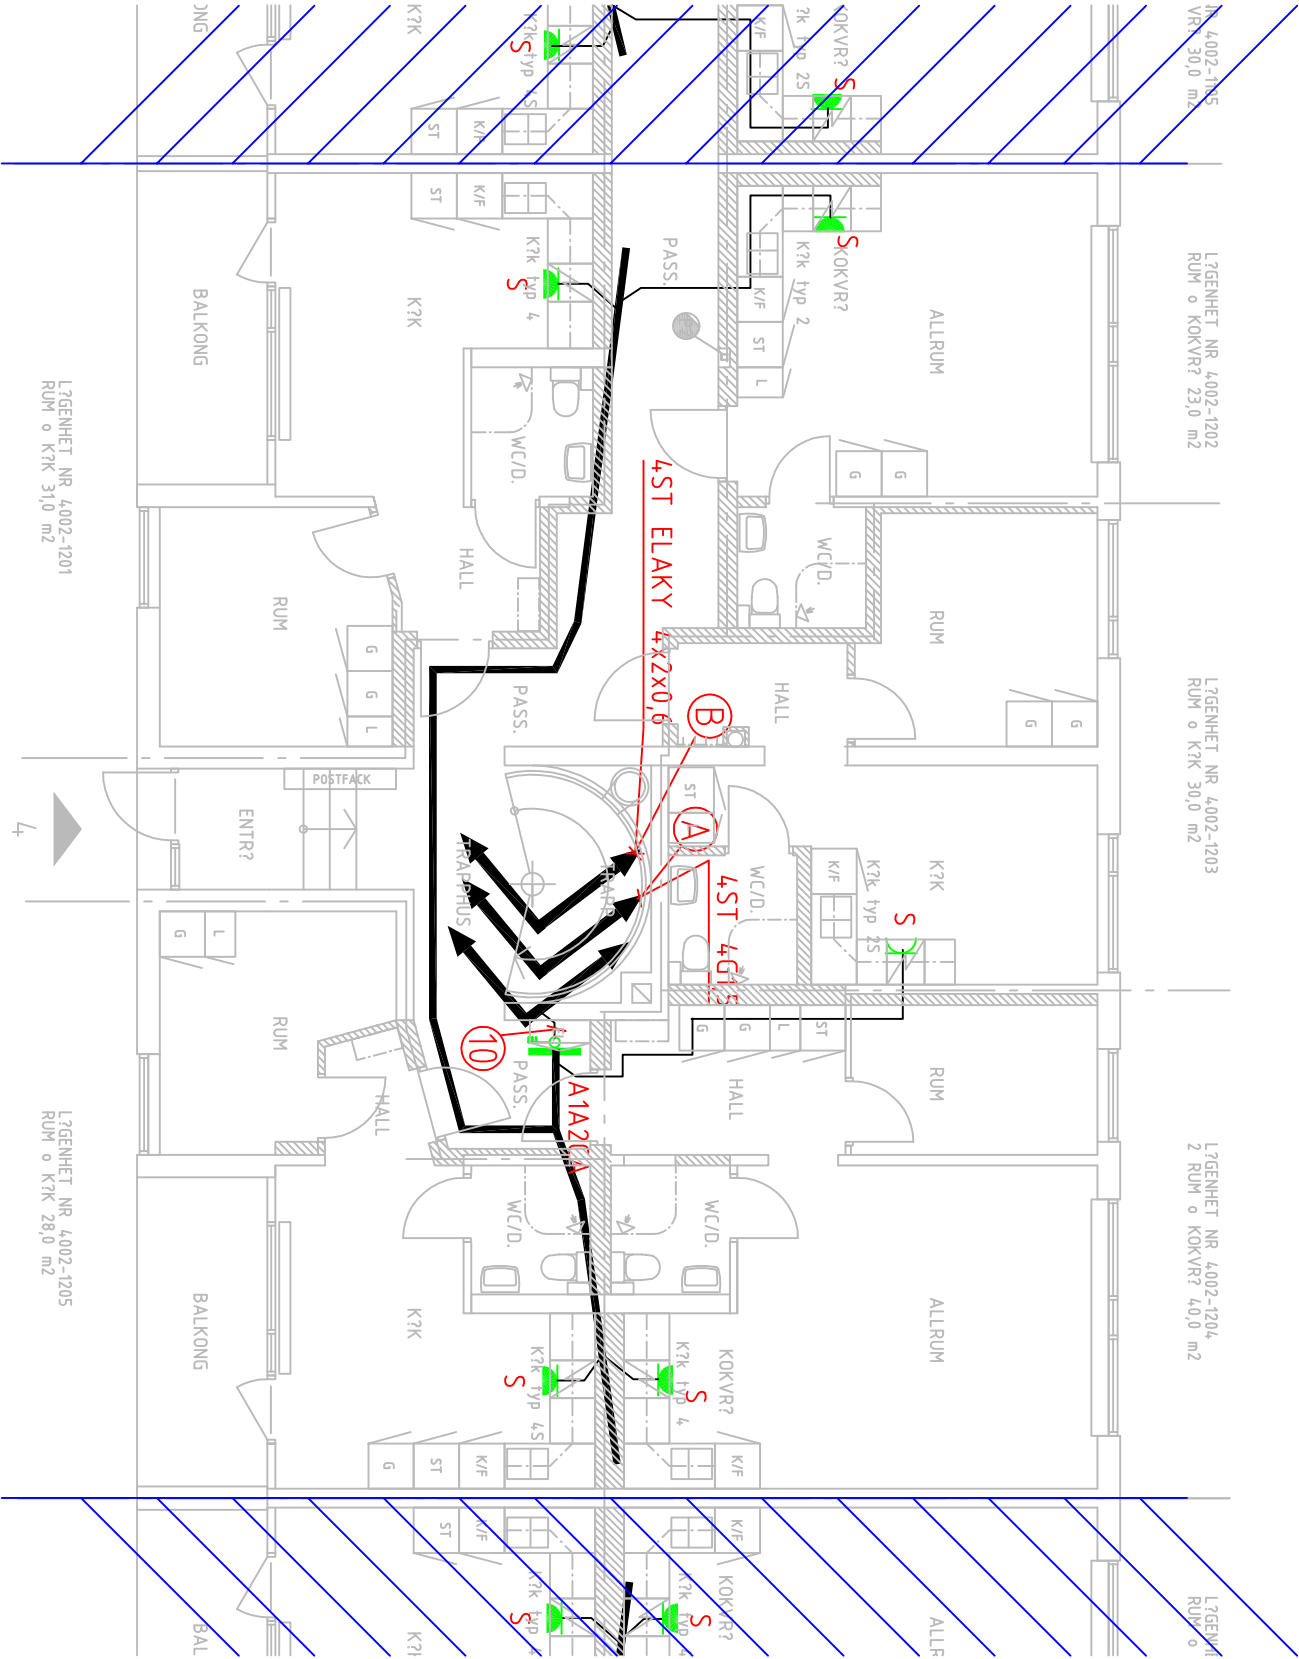

**Gävle**  
S. Kungälvsgatan 25  
Box 456 GÄVLE  
801 06 GÄVLE  
Tel. 026-172700 Fax. 026-172707



**GÄVLE**  
ELPROJEKTERING AB  
H. SKERFVINGEN 7 BOX 10 GÄVLE  
SE-026-01 20 19  
Tel. 026-61 20 19  
Fax. 026-61 20 19

|   |                |                     |                     |
|---|----------------|---------------------|---------------------|

|            |             |            |            |
|------------|-------------|------------|------------|
| OPPRÄTT NR | REVISOR NR  | REVISOR NR | REVISOR NR |
| 02-01      | N.B.        | N.B.       | N.B.       |
| DATUM      | ANMÄRKNING  | ANMÄRKNING | ANMÄRKNING |
| 2002-06-25 | M. HENSTRÖM |            |            |

SÄTRA 58:4, Pinnmovägen 2-14,  
OMBYGGNAD BEF. FLERBOSTADSHUS TILL  
STUDENTLÄGENHETER  
BOTENPLAN, ENTRÉ 4,  
KRAFT

|          |           |        |     |
|----------|-----------|--------|-----|
| SKALA    | 1:50/A1   | NUMMER | BET |
| 1:100/A3 | E61-3-022 |        | A   |