
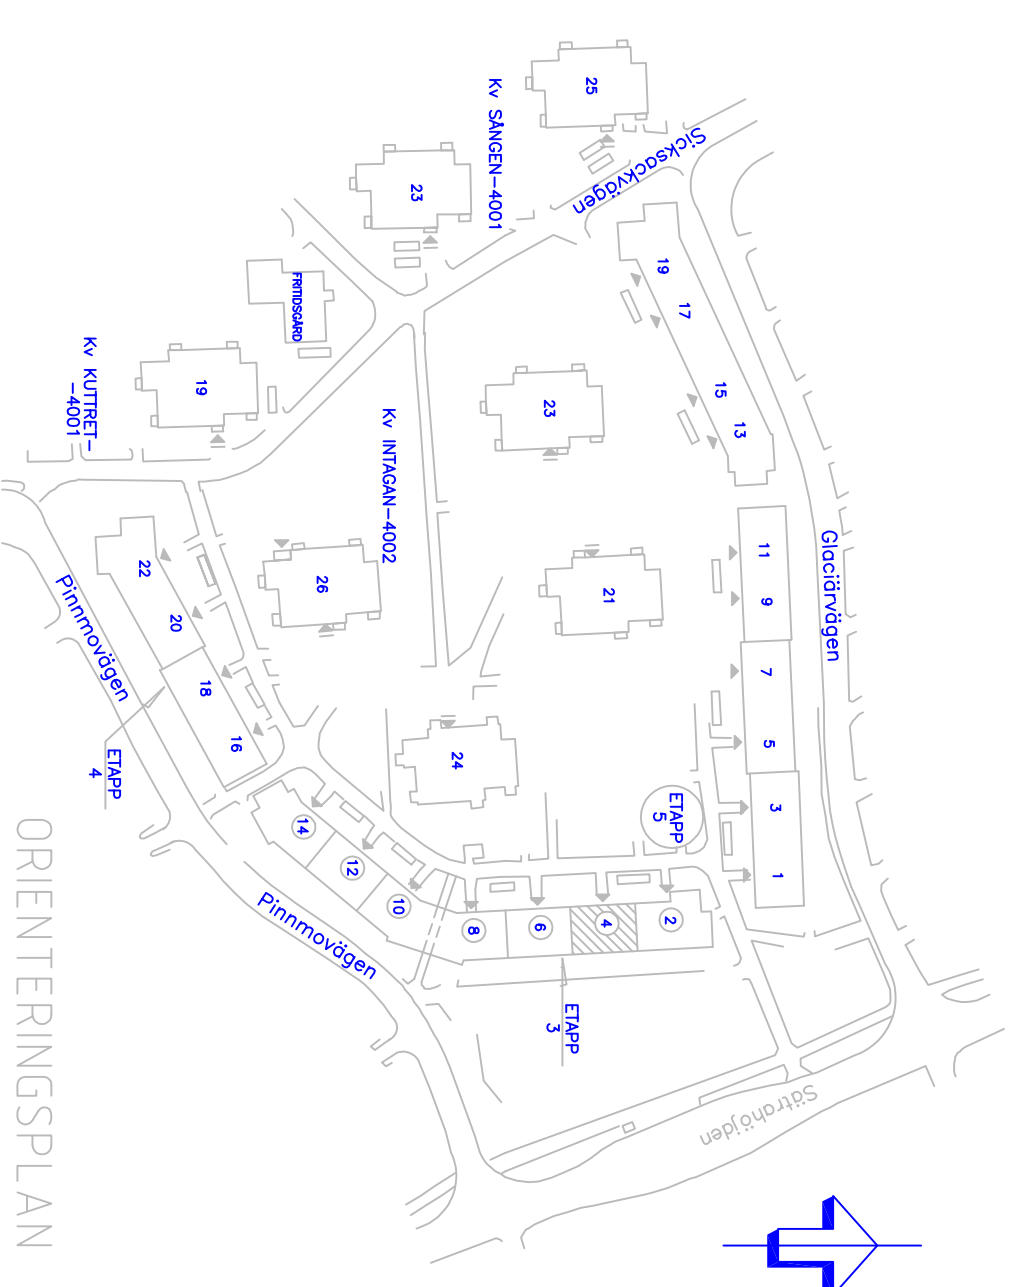


FÖRKLÄRINGAR

SE RITNING E61-3-031

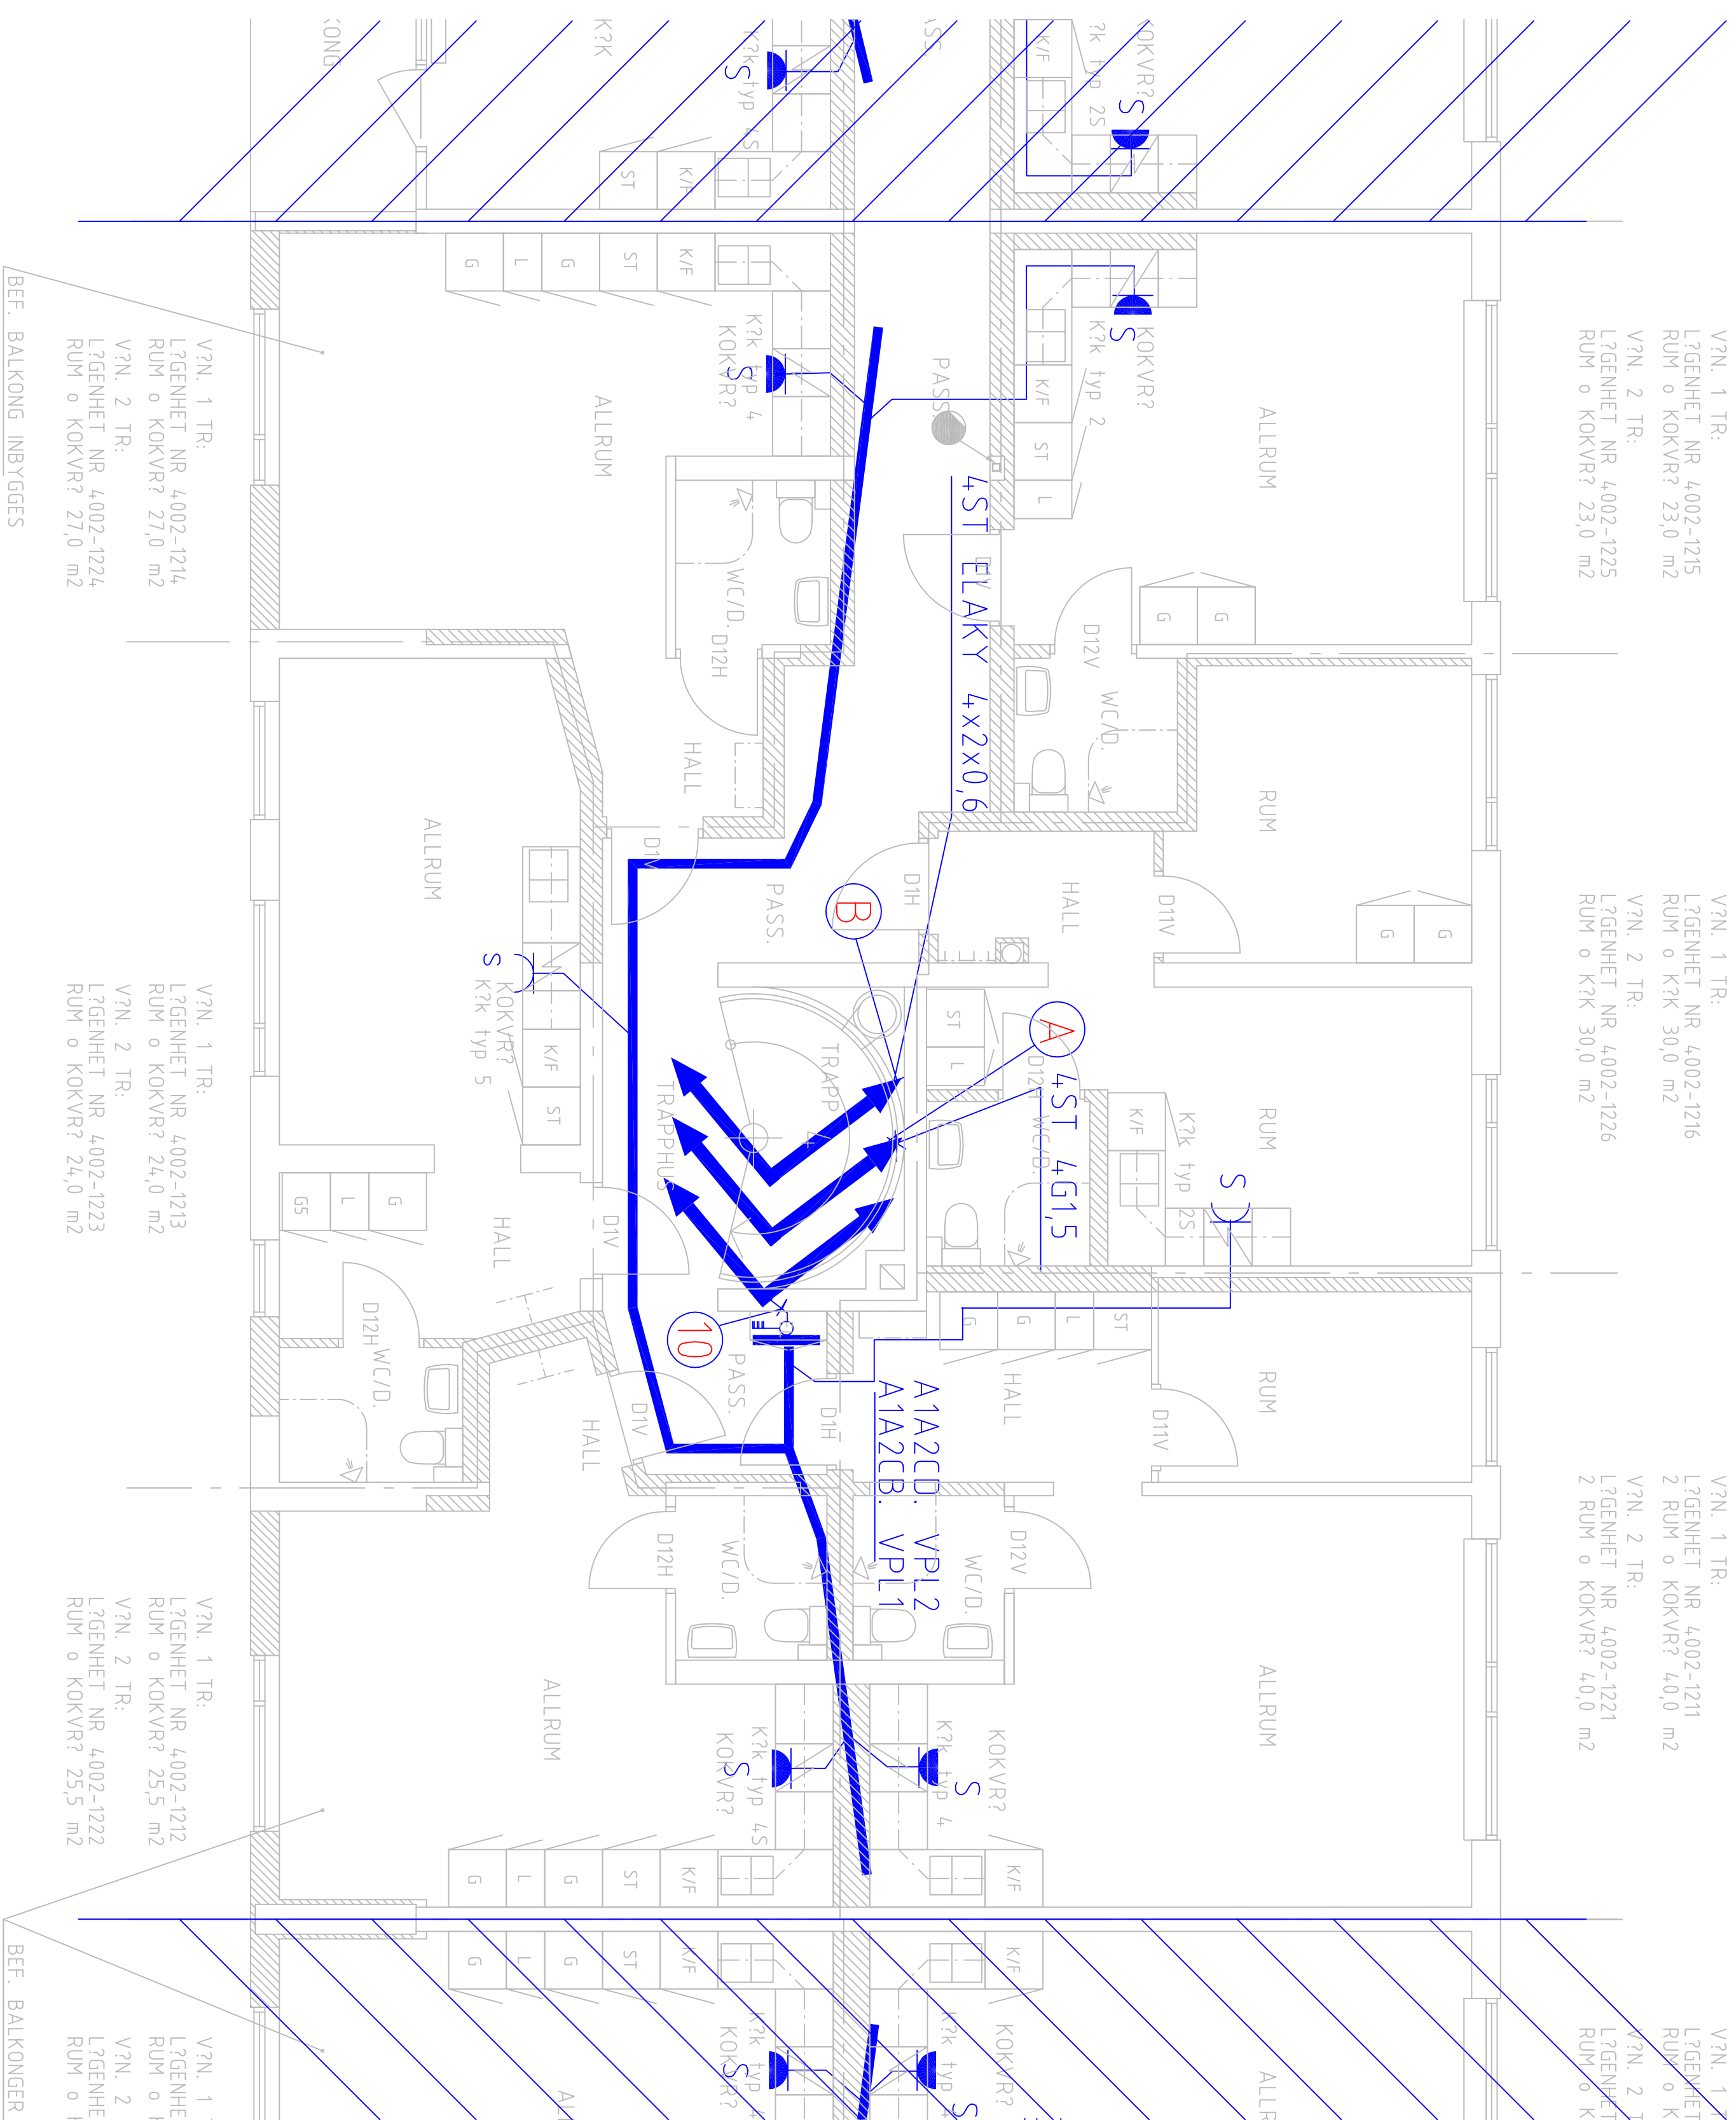



A	ARBETSRITNING	N.B	2002-10-04
REV	ÄNDRINGEN SVAR	SIGN	DATUM

RELATIONSHANDLING

2003-12-15

PROJEKT	4002-24.009
---------	-------------

STUDENTLÄGENHETER

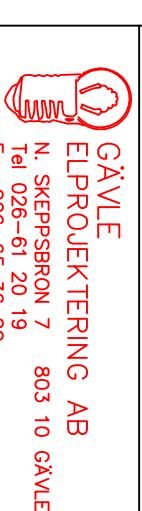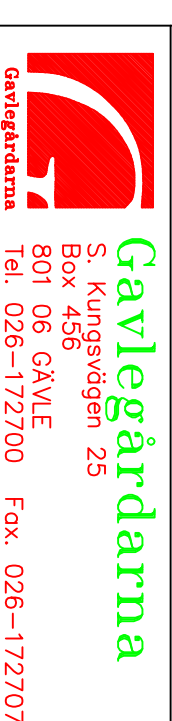


UPPBÄG NR	RTÄD/KONSTR	AV	HANDLÖSGÅRE
02-010	NB		NB/M.H
DATUM	ANSVÄRIG		
2002-06-25	M. HENSTRÖM		

SÄTRA 58:4, Pinnmovägen 2-14
OMBYGGNAD BEF. FLERBOSTADSHUS TILL

VÅNINGSPLAN 1-2, ENTRÉ 4

ORIENTERINGSPÅN

SKALA	NUMBER	BET
1:50/A1	E61-3-032	A
1:100/A3		