
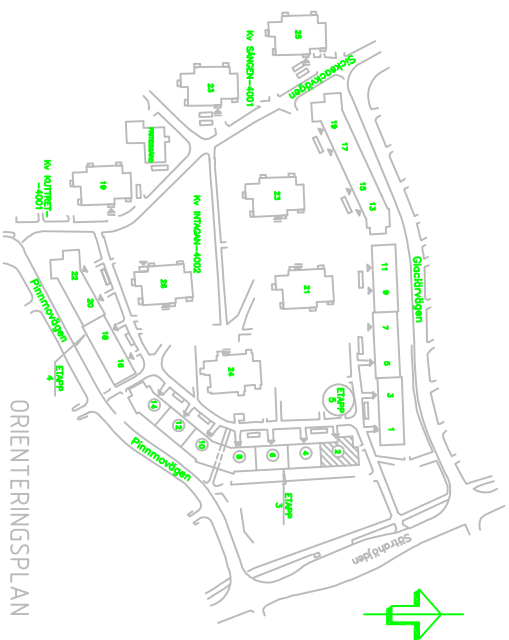


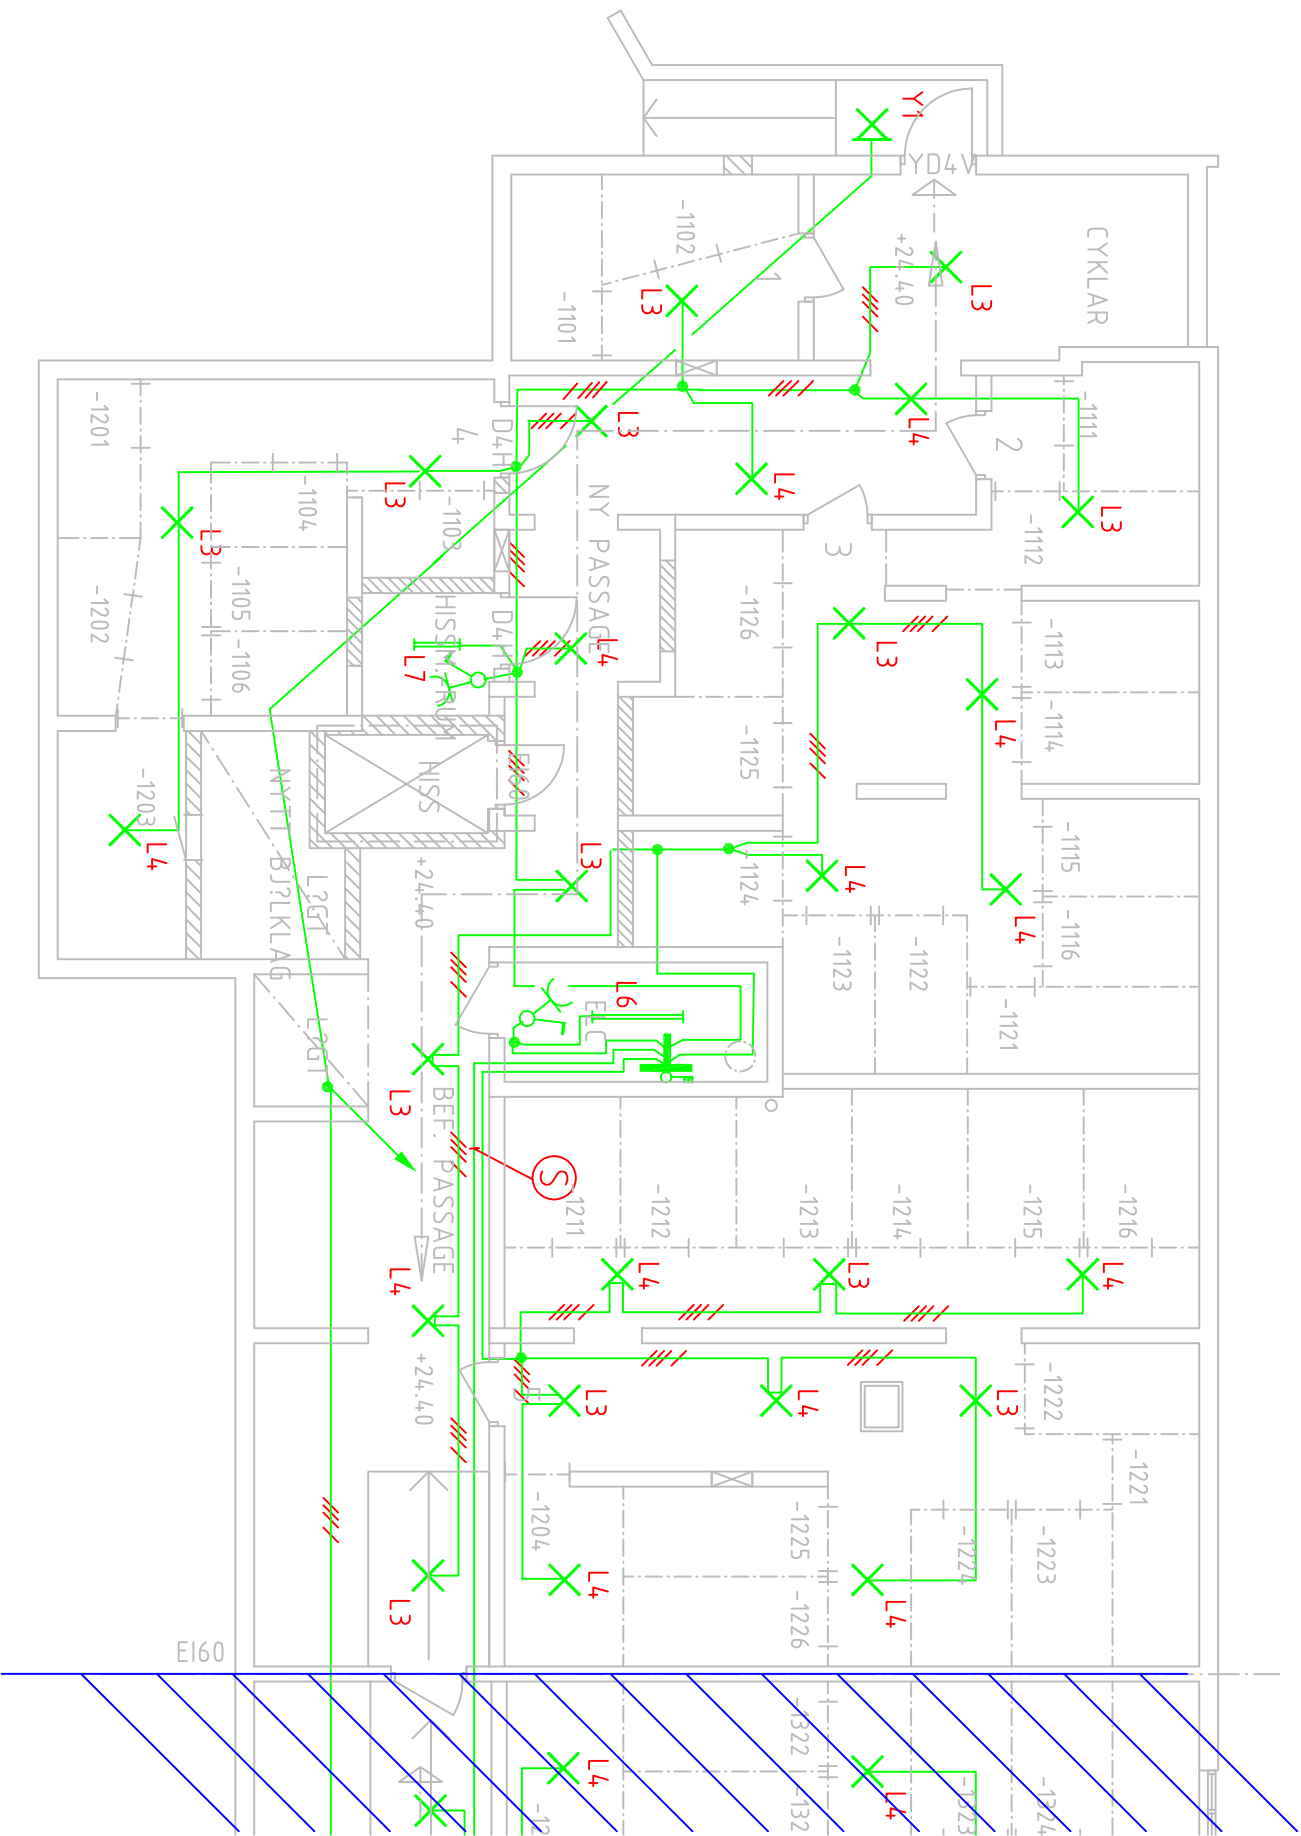

REV	ART	ÄNDNINGEN	ANMÄRKNING	SKALA	DATUM
A	ARBETSRIKTNING	N.B.	2002-10-04		

RELATIONSHANDLING

2003-12-15

PROJEKT 4.002-24.009
STUDENTLÄGENHETER
KV. INTÄGAN ETAPP 3, GÄVLE

Gavleårdarna
S. Kungälvägen 25
Box 456 GÄVLE
0206-172700 Fax: 0206-172707

GÄVLE
ELPROJEKTERING AB
H. SKERFVINGEN 7 803 10 GÄVLE
Tel: 0206-81 20 19
Fax: 0206-81 20 18


ÖPPNINGS NR	RIKTNINGEN	AV	HÄRSTIGEN
02-010	N.B.	N.B./M.H.	
DATUM	ANMÄRKNING		
2002-06-25	M. HENSTRÖM		

SÄTRA 58:4, Pinnmovägen 2-14
OMBYGGNAD BEF. FLERBOSTADSHUS TILL
STUDENTLÄGENHETER
KÄLLARPLAN, ENTRÉ 2
BELYSNING

SKALA	1:50/A1	NUMMER	BET
1:100/A3	E63-3-011		A