



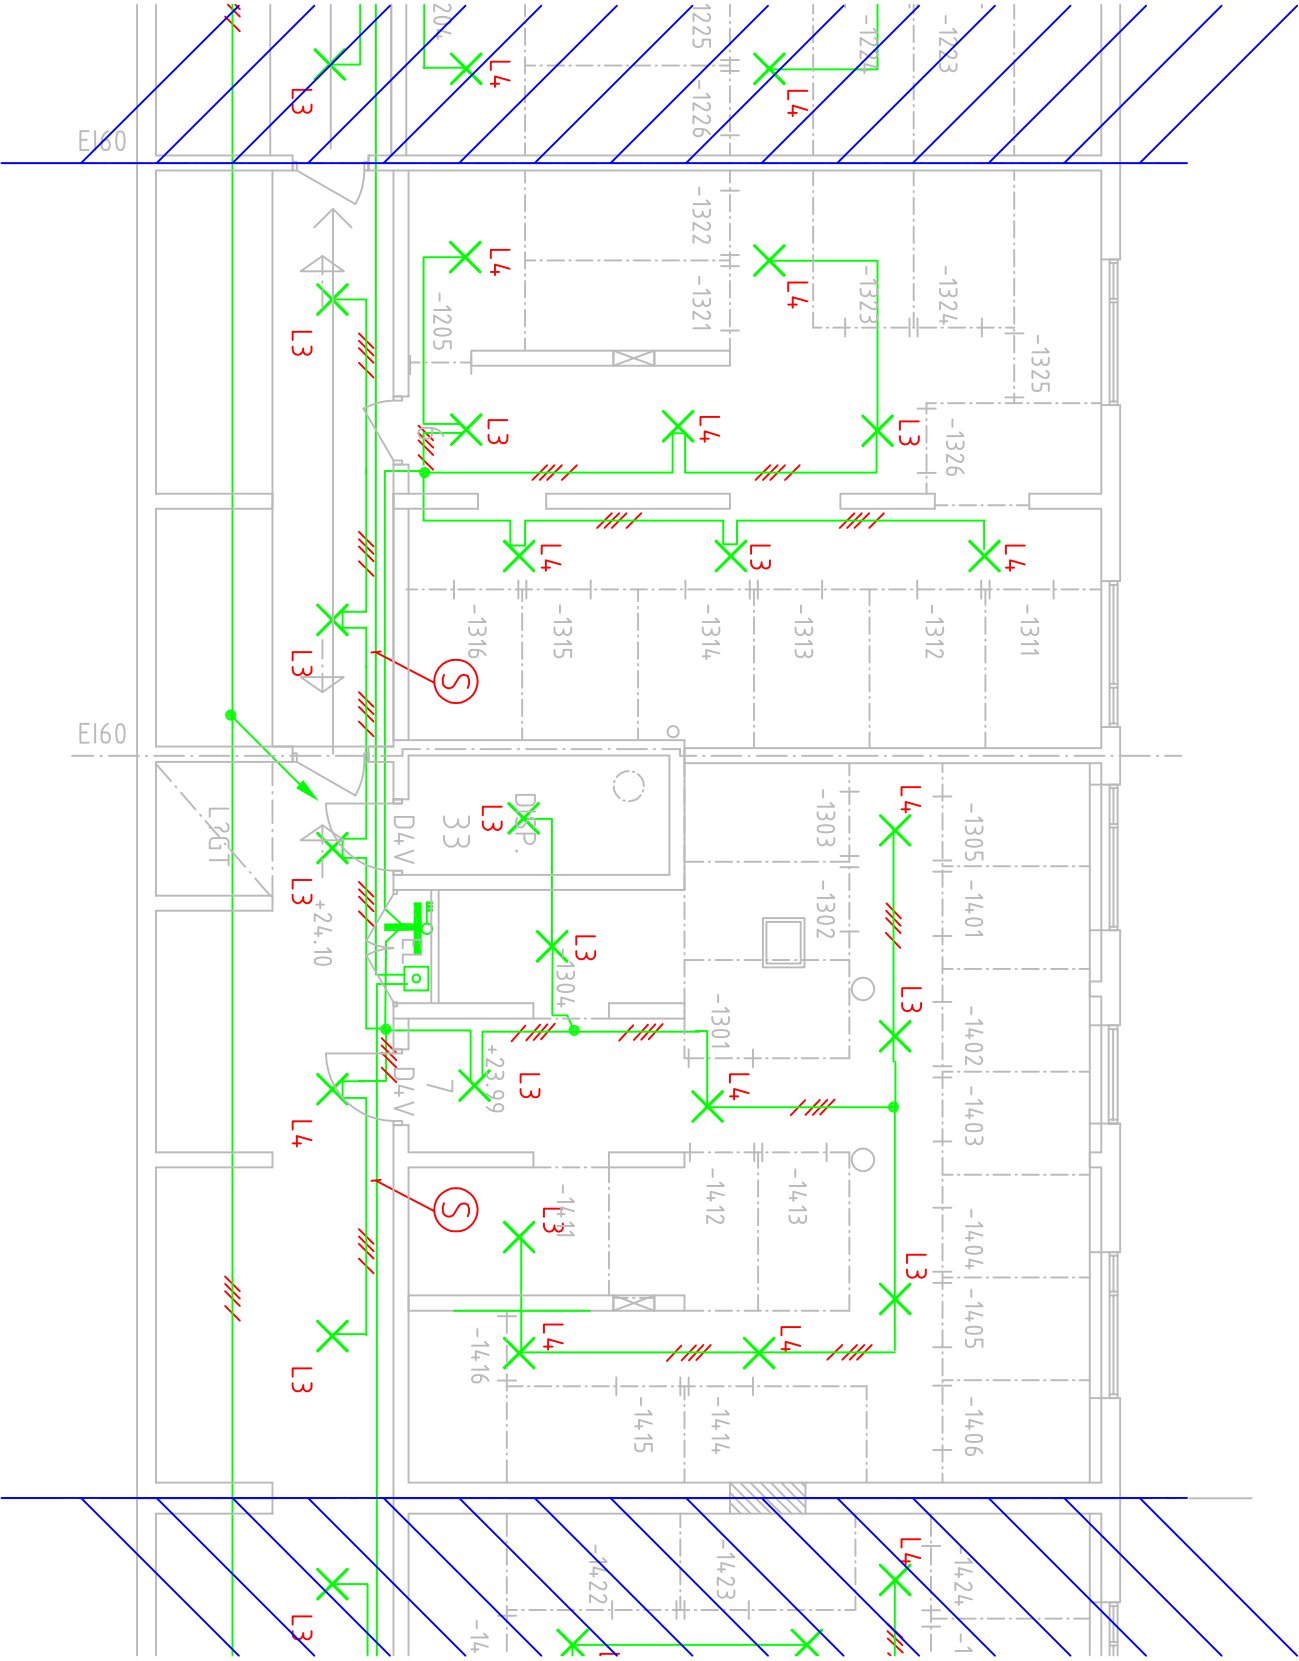

4

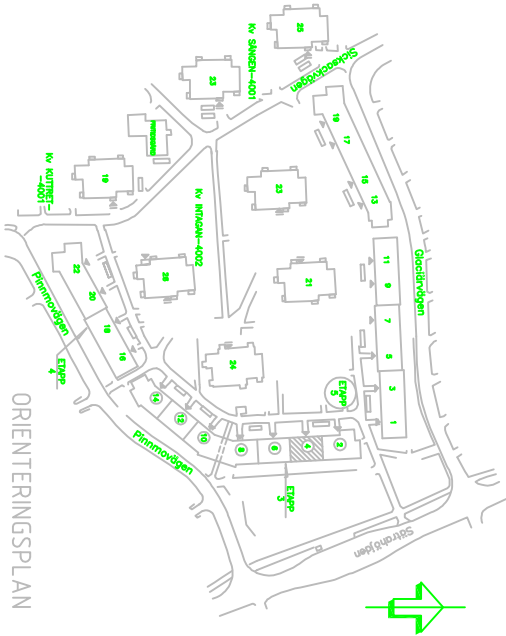

REV	ARBETSRIKTNING	N.B.	2002-10-04
1	ARBETSRIKTNING	N.B.	2002-10-04

RELATIONSHANDLING 2003-12-15

PROJEKT 4.002-24.009
STUDENTLÄGENHETER
K.V. INTÄGAN ETAPP 3, GÄVLE

Gävlegårdarna
S. Kungälvsgatan 25
Box 456 GÄVLE
801 06 GÄVLE
Tel. 026-172700 Fax. 026-172707

GÄVLE
ELPROJEKTERING AB
H. SKERFVINGEN 7 803 10 GÄVLE
Tel. 026-81 20 19
Fax. 026-81 20 18


OPPRÄTTAD AV: N.B.
REVISORISKT AV: N.B./M.H.
DATA: M. HENSTRÖM
2002-06-25

SÄTRA 58:4, Pinnmovägen 2-14
OMBYGGNAD BEF. FLERBOSTADSHUS TILL
STUDENTLÄGENHETER
KÄLLARPLAN, ENTRÉ 4,
BELYSNING

SKALA 1:50/A1
1:100/A3
E63-3-012
BET A