
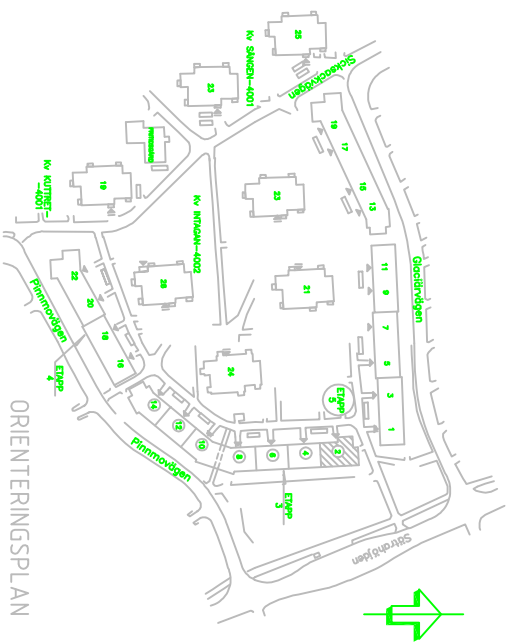


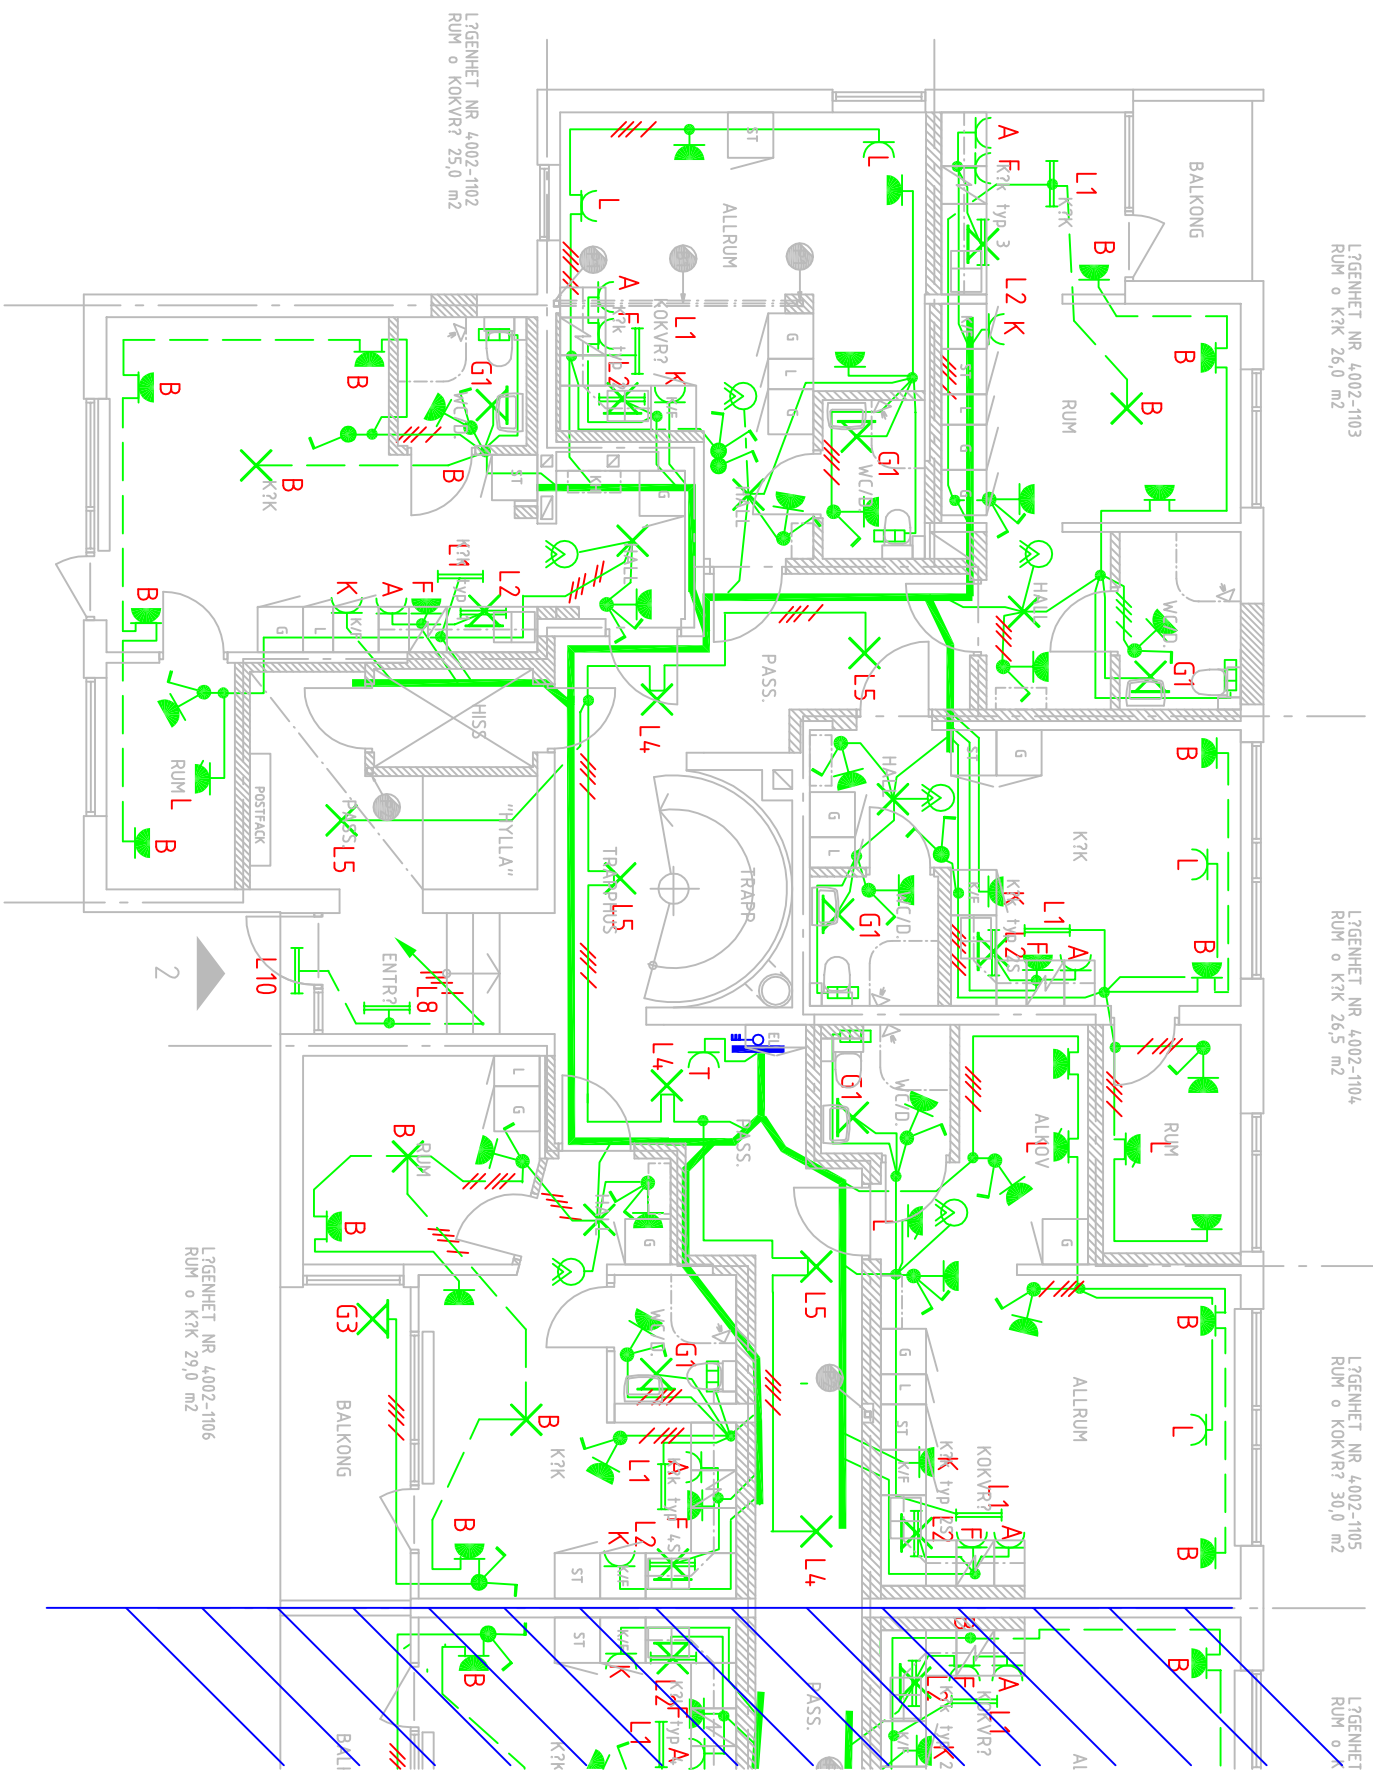

REV	ARBETSSTÄLLNING	N.B.	2002-10-04
1	ARBETSSTÄLLNING	N.B.	2002-10-04

RELATIONSHANDLING

2003-12-15

PROJEKT 4.002-24.009
STUDENTLÄGENHETER
K.V. INTÄGAN ET APP 3, GÄVLE

Gävlegårdarna
S. Kungälvsgatan 25
Box 456 GÄVLE
801 06 GÄVLE
Tel. 026-172700 Fax. 026-172707

GÄVLE
ELEKTROTEKNIK AB
H. SKERFVINGEN 7 BOX 10 GÄVLE
Tel. 026-81 20 19
Fax. 026-81 20 20

REV	ARBETSSTÄLLNING	N.B.	2002-10-04
1	ARBETSSTÄLLNING	N.B.	2002-10-04

UPPDRAG NR 02-010
DATUM 2002-06-25
ANSVARIG M. HENSTRÖM

SÄTRA 58:4, Pinnmovägen 2-14
OMBYGGNAD BEF. FLERBOSTADSHUS TILL
STUDENTLÄGENHETER
BOTTENPLAN, ENTRÉ 2
BELYSNING

SKALA	1:50/A1	NUMMER	E63-3-021	BET	A
1:100/A3	E63-3-021				