
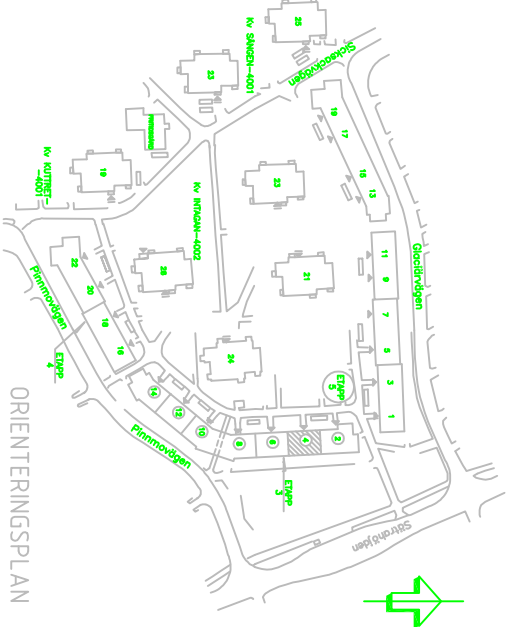


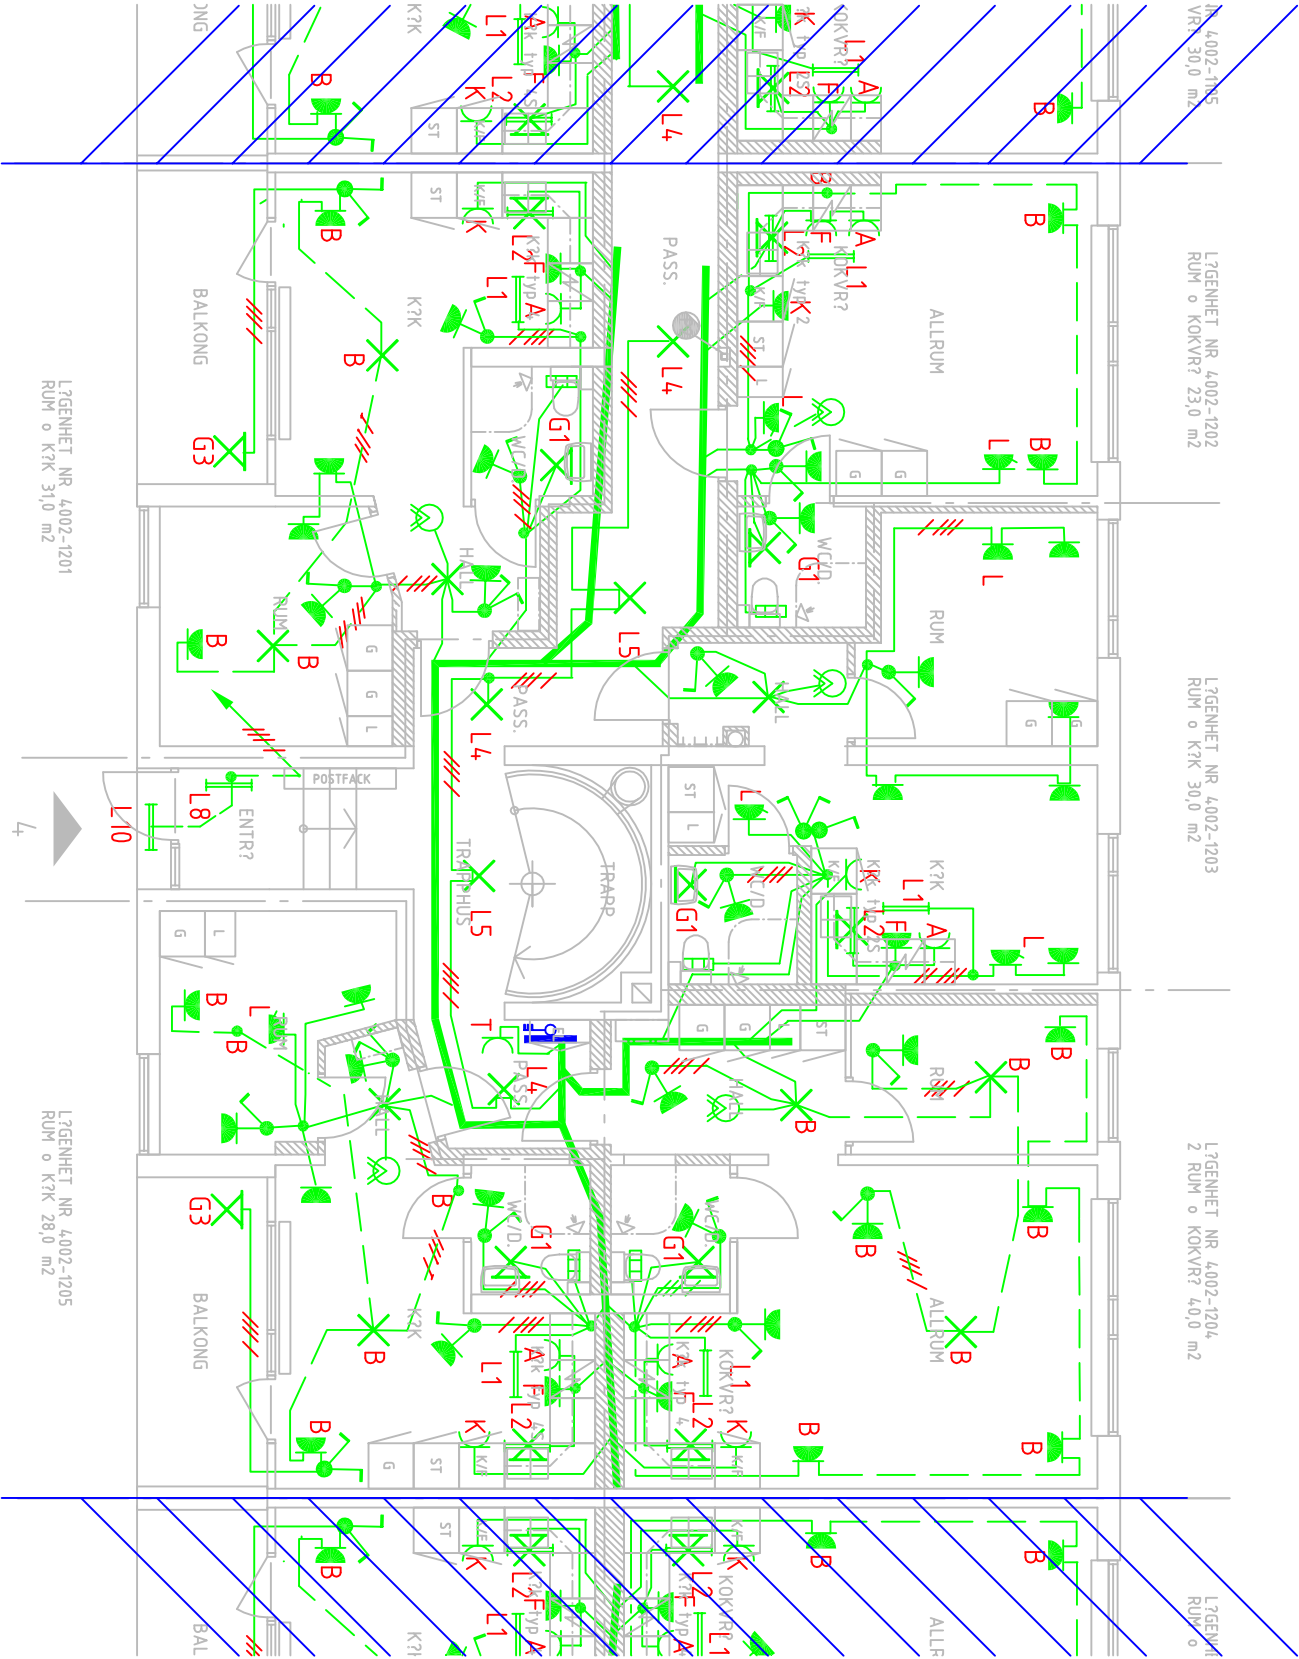

REV	ART	ÄNDRINGEN	N.B.	2002-10-04

RELATIONSHANDLING
2003-12-15

PROJEKT 4.002-24.009
STUDENTLÄGENHETER
Kv. INTÄGAN ETAPP 3, GÄVLE

Gävlegårdarna
S. Kungälvsgatan 25
Box 456 GÄVLE
801 06 GÄVLE
026-172700 Fax: 026-172707

GÄVLE
ELPROJEKTERING AB
H. SKERFVINGEN 7 803 10 GÄVLE
Tel: 026-81 20 19
Fax: 026-81 20 18
E: info@elpro.se


OPPRÄTT NR	REDAKTÖRSNAMN AV	INOMRÄDNING
02-010	N.B.	N.B/M.H.
DATUM	ANSVARIG	
2002-06-25	M. HENSTRÖM	

SÄTRA 58:4, Pinnmovägen 2-14
OMBYGGNAD BEF. FLERBOSTADSHUS TILL
STUDENTLÄGENHETER
BOTENPLAN, ENTRÉ 4.
BELYSNING

SKALA	1:50/A1	NUMMER		BET
	1:100/A3	E63-3-022		A