


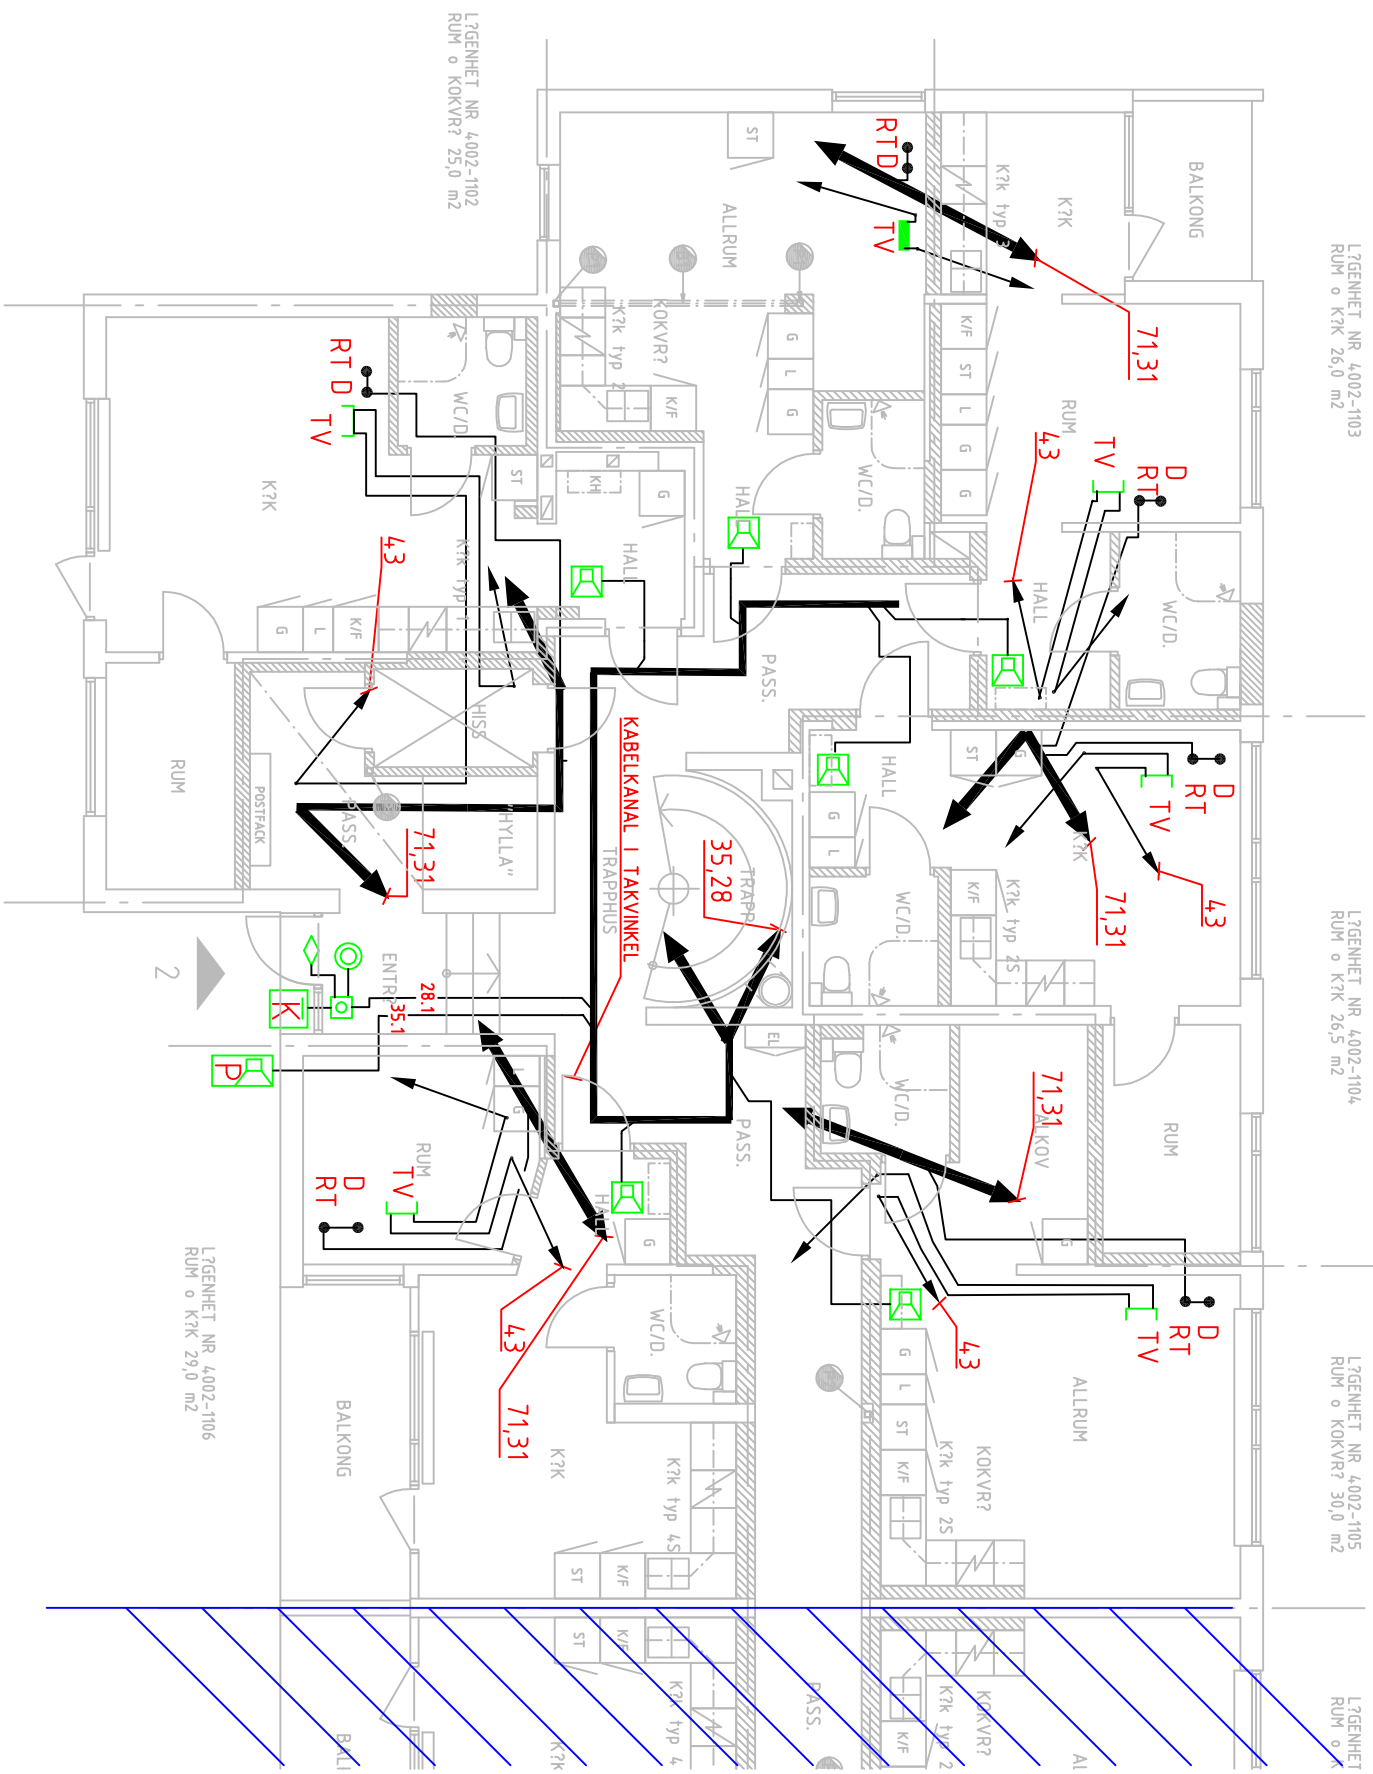

A	ARBETSSTÄLLNING	N.B	2002-10-04
REV	ÄNDRINGEN AVSEER	SKEN	DATUM

RELATIONSHANDLING
2003-12-15

PROJEKT 4.002-24.009
STUDENTLÄGENHETER
KV. INTÄGAN ETAPP 3, GÄVLE

Gävlegårdarna
S. Kungälvägen 25
Box 456 GÄVLE
001 08 GÄVLE
026-172700 Fax: 026-172707

GÄVLE
ELPROJEKTERING AB
H. SKERFVINGEN 7 803 10 GÄVLE
TEL 026-81 20 18
FAX 026-81 20 19
E-POST: GÄVLE@GÄVLE-AB.SE


UPPDRAG NR	02-010	REVISOR/ANSV. AV	N.B	INOMSTÄLLNING	N.B/M.H
DATUM	2002-06-25	ANSV. AV	M. HENSTRÖM		

SÄTRA 58:4, Pinnmovägen 2-14
OMBYGGNAD BEF. FLERBOSTADSHUS TILL
STUDENTLÄGENHETER
BOTTENPLAN, ENTRÉ 2
TELE. KANALISATION

SKALA	1:50/A1	NUMMER	E64-3-021	BET	A
	1:100/A3				