


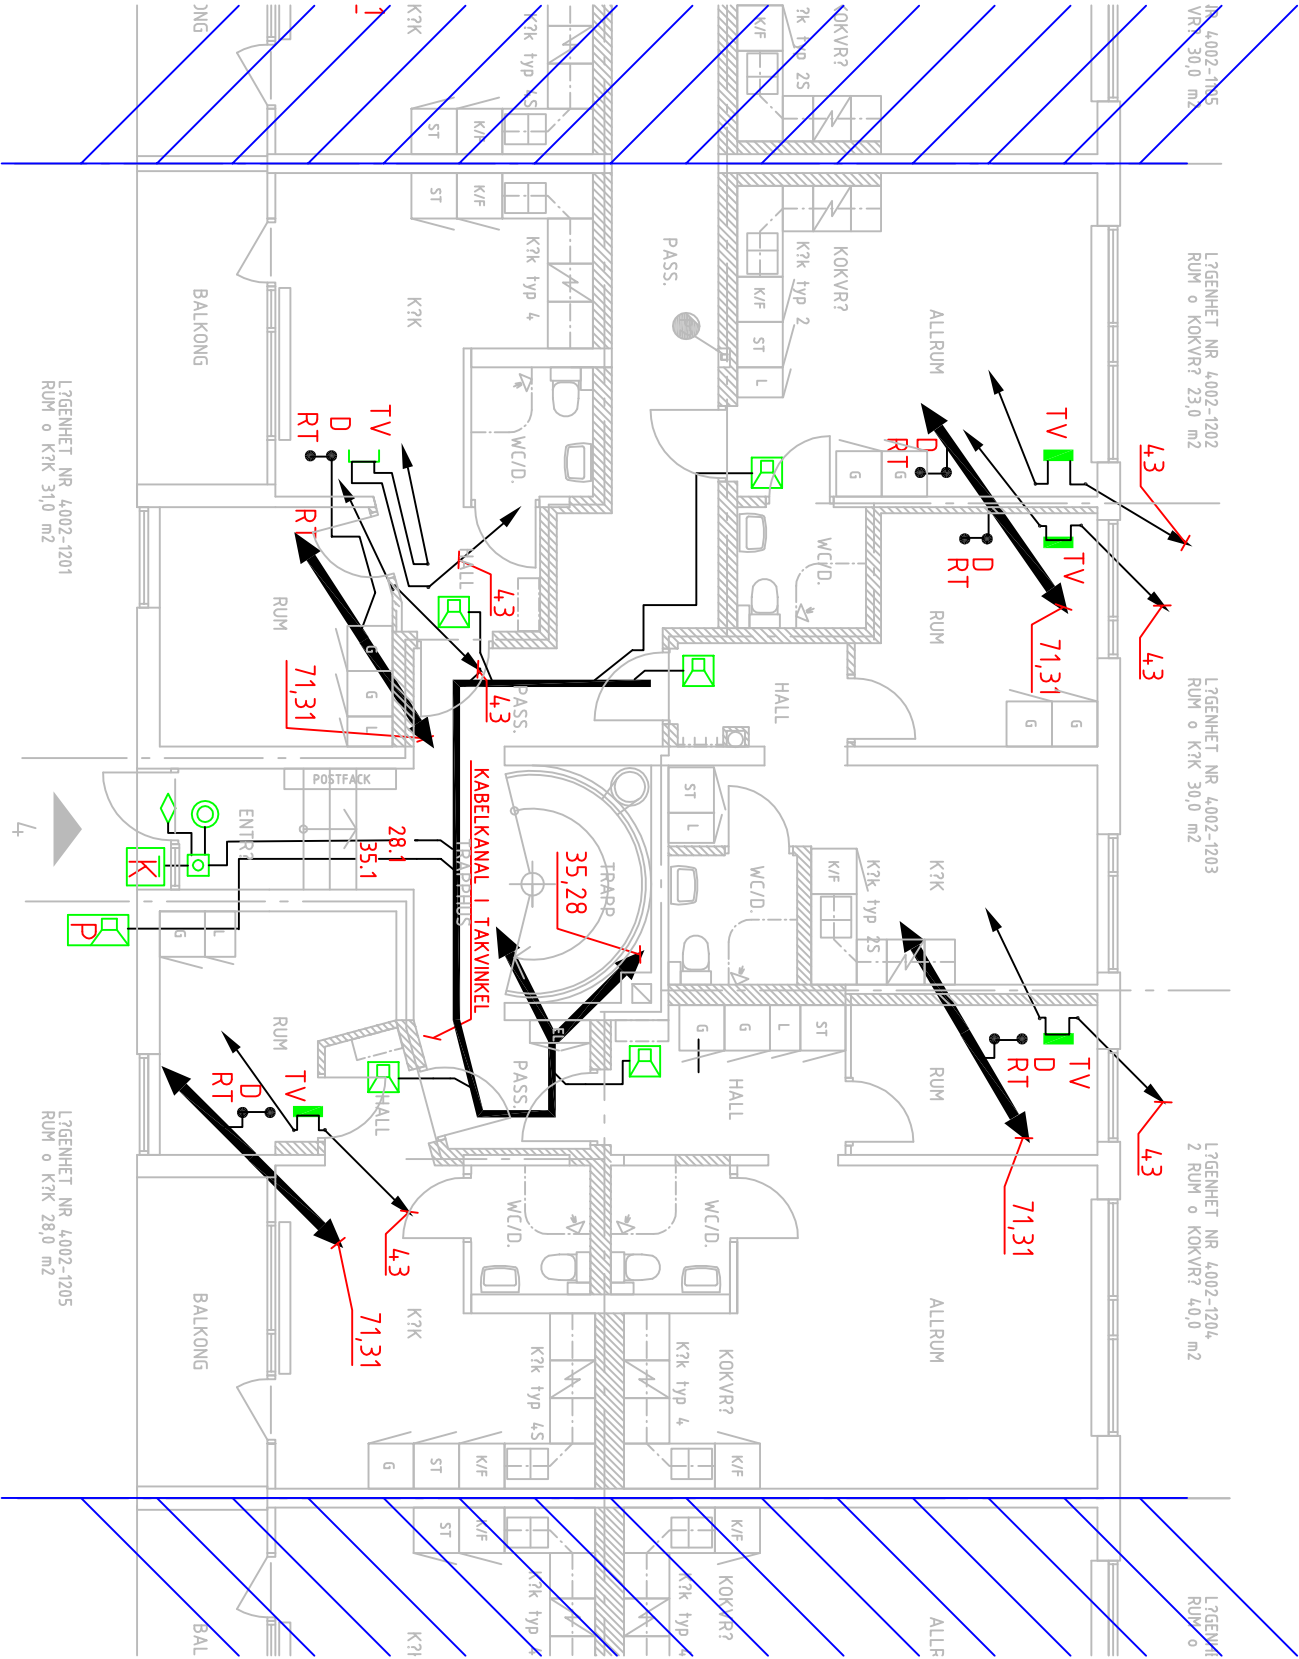

| REV | ART            | ÄNDRINGEN AVSE | SKALA      | DATUM |
|-----|----------------|----------------|------------|-------|
| A   | ARBETSRIKTNING | N.B.           | 2002-10-04 |       |

RELATIONSHANDLING  
2003-12-15

PROJEKT 4.002-24.009  
STUDENTLÄGENHETER  
Kv. INTÄGAN ETAPP 3, GÄVLE

**Gävlegårdarna**  
S. Kungälvägen 25  
Box 456 GÄVLE  
001 06 GÄVLE  
028-172700 Fax. 028-172707

**GÄVLE**  
ELPROJEKTERING AB  
H. SKERFVINGEN 7 803 10 GÄVLE  
TEL 028-81 20 19  
FAX 028-81 20 18  
E-POST: G00

|   |                                    |                     |
|---|------------------------------------|---------------------|

| UPPGÄV NR  | RITNINGSTYP AV | INRIKTNING |
|------------|----------------|------------|
| 02-01      | N.B.           | N.B/M.H.   |
| 2002-06-25 | M. HENSTRÖM    |            |

SÄTRA 58:4, Pinnmovägen 2-14  
OMBYGGNAD BEF. FLERBOSTADSHUS TILL  
STUDENTLÄGENHETER  
BOTENPLAN, ENTRÉ 4  
TELE. KANALISATION

| SKALA    | 1:50/A1   | NUMMER | BET |
|----------|-----------|--------|-----|
| 1:100/A3 | E64-3-022 |        | A   |