
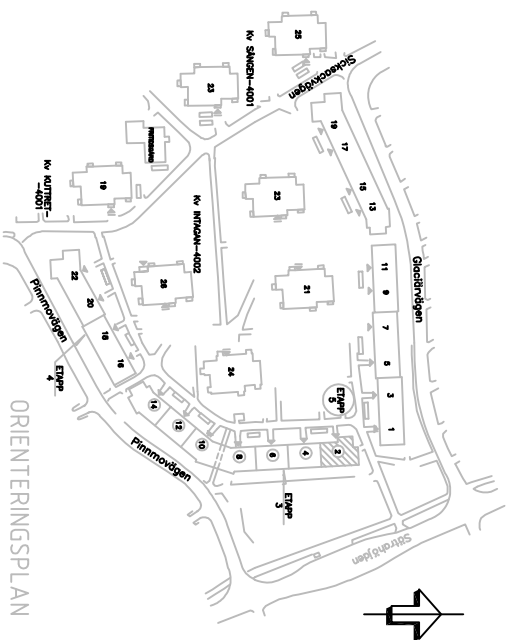


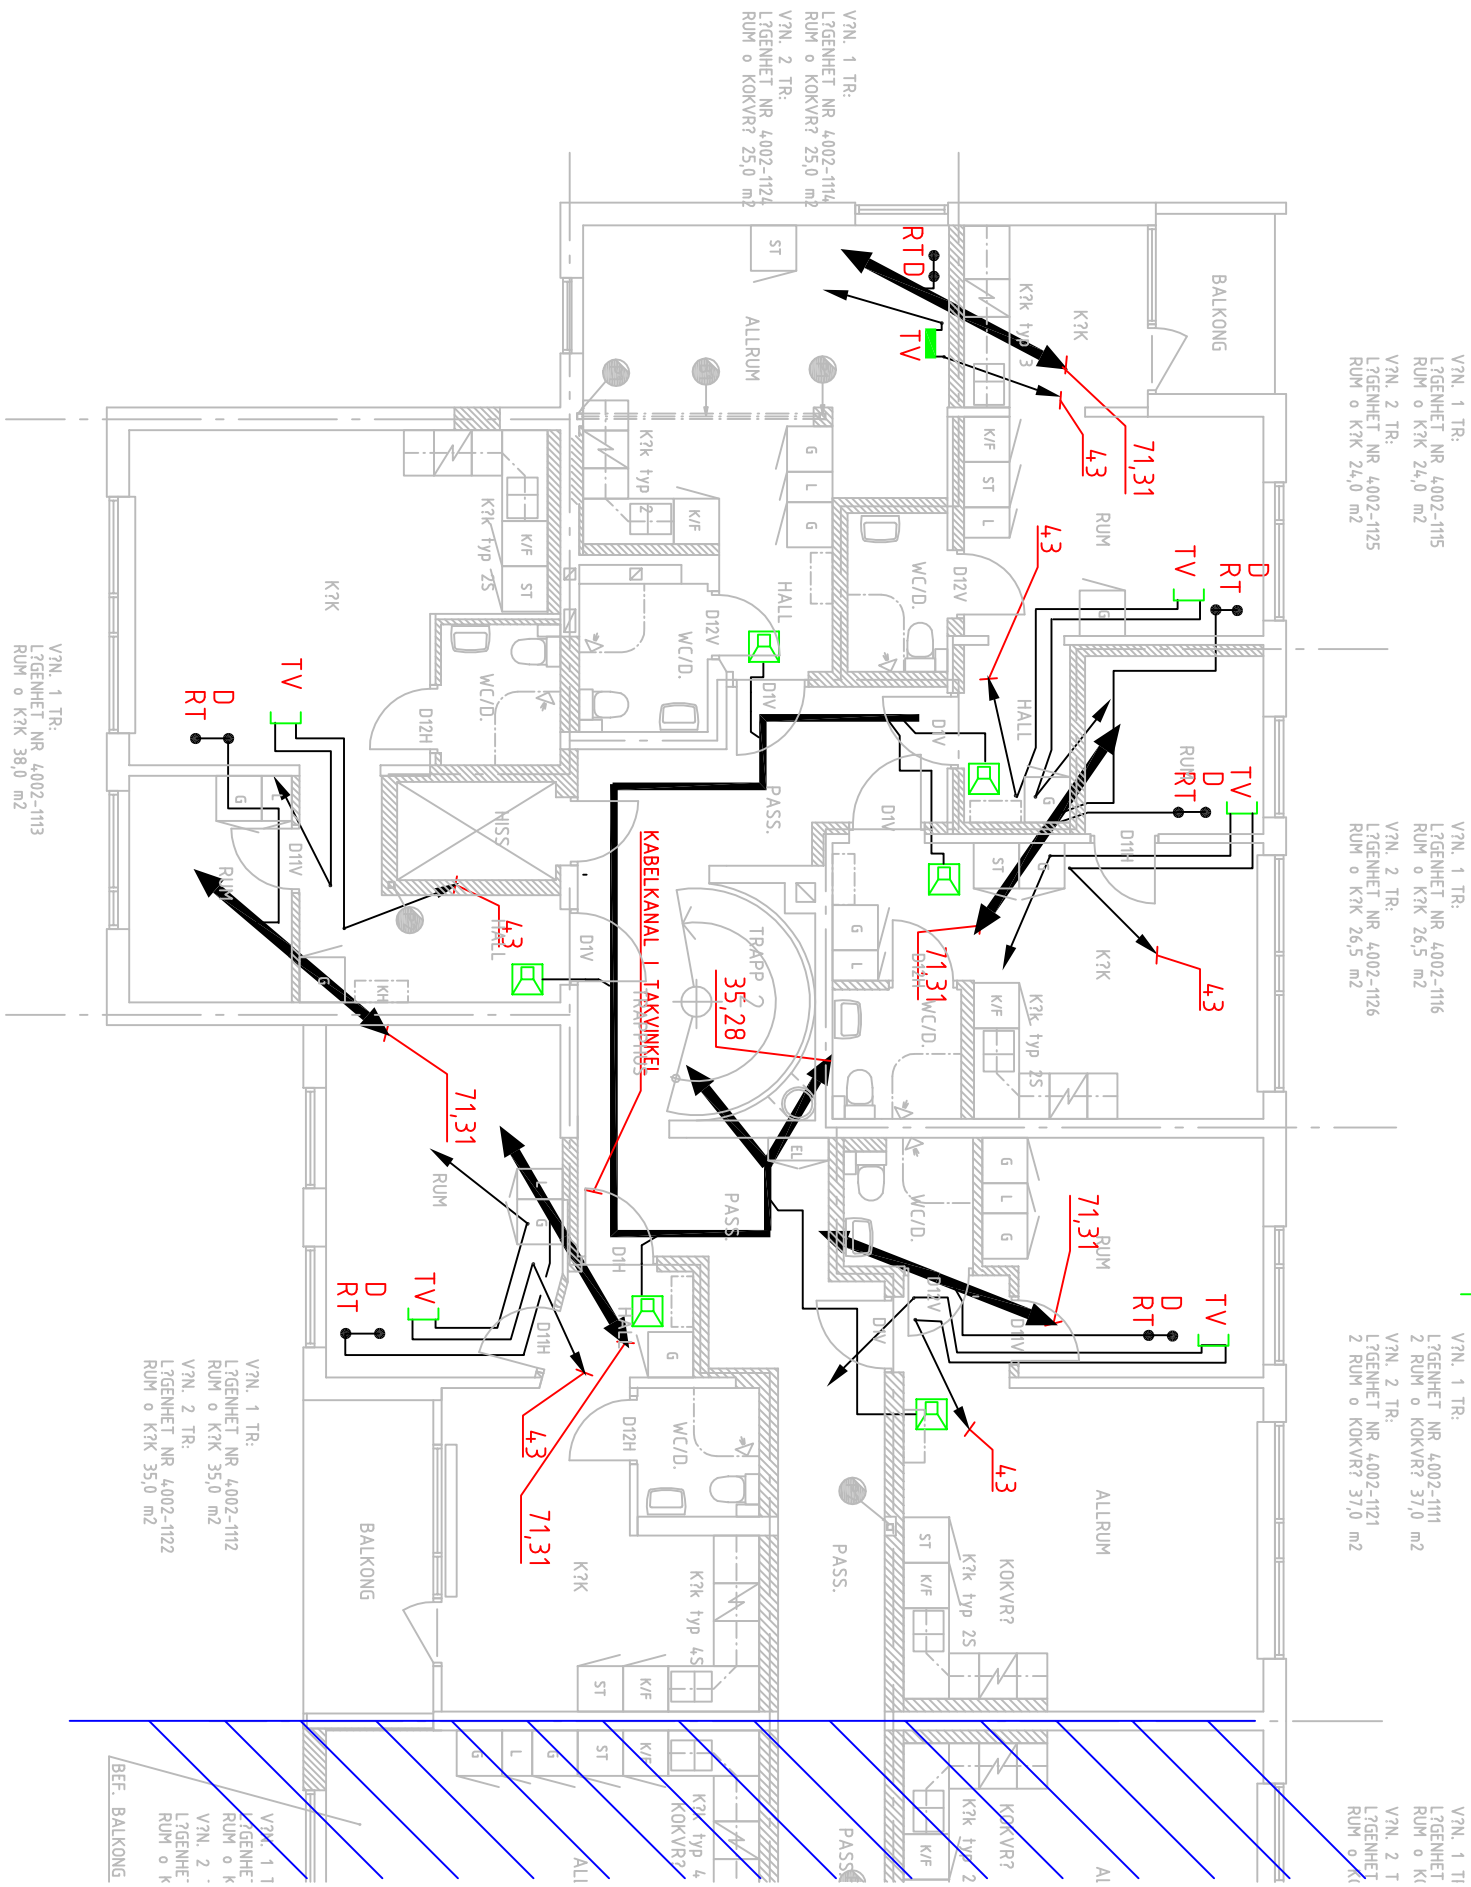

REV	ART	ÄNDRINGEN	N.B.	2002-10-04
		ÄNDRINGEN		

RELATIONSHANDLING	2003-12-15
-------------------	------------

PROJEKT	4.002-24.009
STUDENTLÄGENHETER	KV. INTÄGNET ETAPP 3, GÄVLE

Gävle	Box 456 GÄVLE	801 06 GÄVLE	026-172700	Fax: 026-172707
Övervaknings				


