


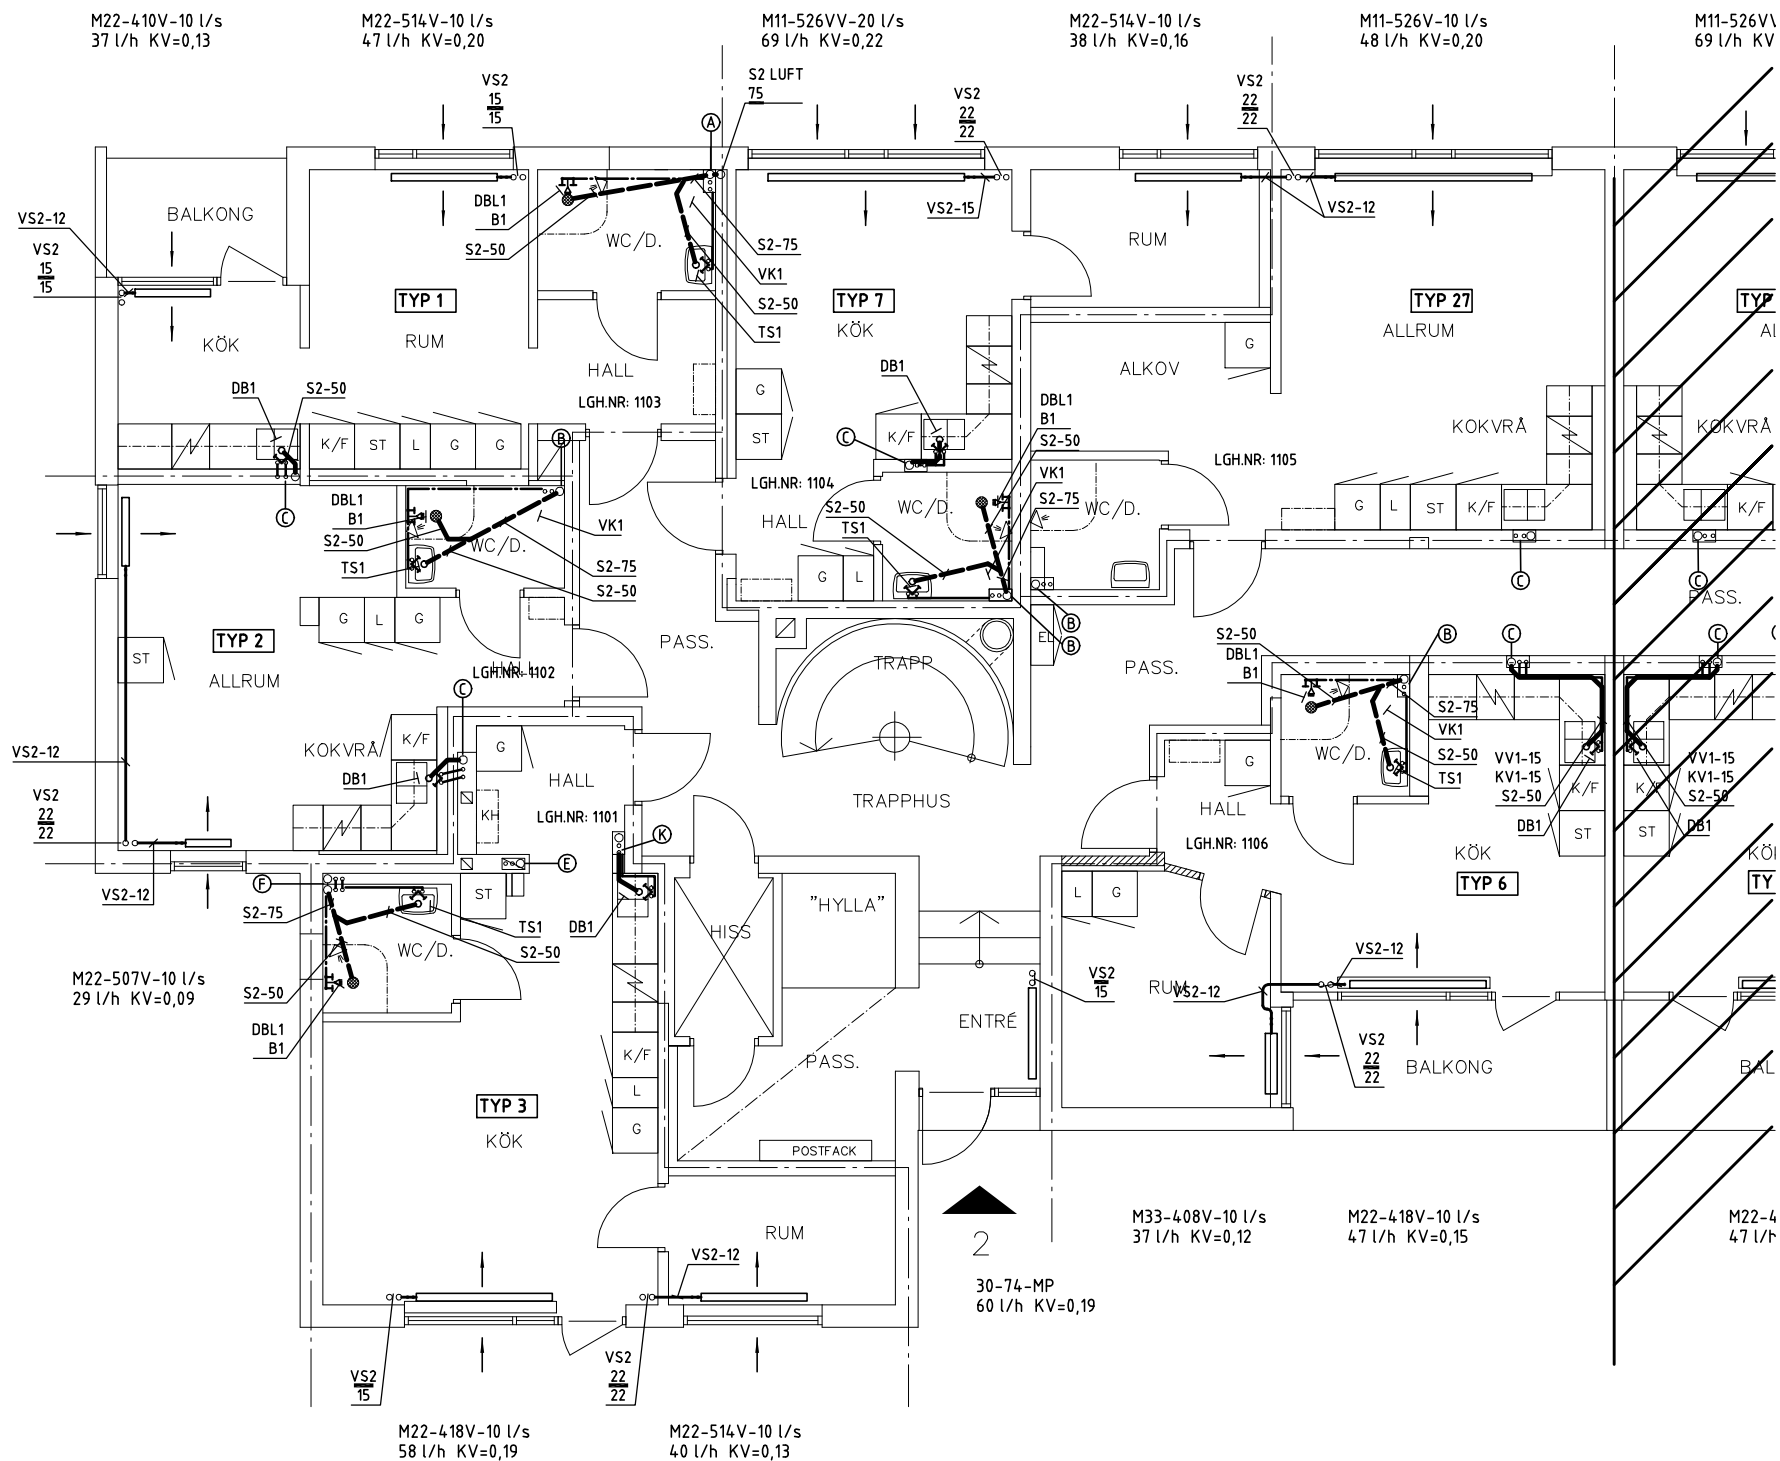

ANVISNINGAR

52 TAPPVATTEN OCH AVLOPPSSYSTEM

Rörledningar mm

- S1 = Spillvatten, gjutjärn, typ: MA-rör.
S2 = Spillvatten, plast, Fab: Uponor, Typ: dB-rör
S3 = Spillvatten, plast, Fab: Uponor, Typ: Uponal Ultra mark
KV1 = Kallvatten, CU-rör
KV2 = Kallvatten, Kromrör
KV3 = Kallvatten, Pex-rör, rör med skyddsrör
KV4 = Kallvatten, Prisrör
KV5 = Kallvatten, kulvert, PE-rör (polyetenrör)
VV1 = Varmvatten, CU-rör
VV2 = Varmvatten, Kromrör
VV3 = Varmvatten, Pex-rör, rör med skyddsrör
VV4 = Varmvatten, Prisrör
VV5 = Varmvatten, kulvert, Cu-rör
VVC1 = Varmvattencirkulation, Cu-rör
VVC5 = Varmvattencirkulation, kulvert, Cu-rör
R = Renslucka
ANSL, INK = Anslutning, inkoppling av rörledning eller apparat ingående i annan entrepr.

Sanitetsinredningar

- B1 = Golvbrunn, Fab: Sjöbo Bruk, Typ: Purus Freja
B2 = Golvbrunn, Fab: Furhoffs, Typ: Furo 105, 300x300 silkorg och rostfritt galler.
B3 = Golvbrunn, Fab: Sjöbo Bruk, Typ: Purus Bigg med Nood
SP1 = Spolbrunn, Fab: TTM, Typ: Jack-in Ø110
DBL1 = Duschblandare, Fab: FMM, Typ: 9185-0050, stigrör 2735-2500, duschanordning 3420-1120
DB1 = Disklåsdblandare, Fab: FMM, Typ: 9100-0050
Inkoppling av tillhandahållen diskbänk och montage av blandare och vattenlås.
DB2 = Tvättbänksblandare, Fab: FMM, Typ: 9100-0050
Inkoppling av tillhandahållen tvättbänk och montage av blandare och vattenlås.
BL1 = Spolblandare Fab: FMM, Typ: 3103-0000, inkl. slang 6m med strålmunstycke (typ pistol) och slanghylla.
BL2 = Spolblandare Fab: FMM, Typ: 3103-0000
TS1 = Tvättställ, Fab: IFÖ, Typ: 2322
TS2 = Tvättställ RWC, Fab: IFÖ, Typ: 2630
VK1 = Vattenkloset, ingår i WCM-1 och WCM-2
VK2 = Vattenkloset RWC, ingår i WCM-2
VK3 = Vattenkloset, Fab: IFÖ, Typ: 3160-6011
WCM-1 = WC-Modul med combi installationssystem och diskbänks anslutning
Fab: Lin Tec, Typ: Wc-modull och combi installationssystem
WCM-2 = WC-Modul med combi installationssystem
Fab: Lin Tec, Typ: Wc-modull och combi installationssystem
UPL = Väggblicka 2-rör
RB1 = Rensbrunn, Fab: Uponor, Typ: L-63D

Ventiler

- AV21 = Avstängningsventil, Fab: TA, Typ: TA 500, förhöjd spak
AV22 = Avstängningsventil, Fab: AJ, Typ: AJ 2341 med spak
AV23 = Avstängningsventil, Fab: TA, Typ: TA 400
RV21 = Reglerventil vvc, Fab: TA, Typ: STA-D med mätuttag

56 VÄRMESYSTEM

Rörledningar mm

- VS1 = Värmevatten, sekundär, stål
VS2 = Värmevatten, Cu-rör
VS10 = Värmevatten, sekundär, kulvert, cu-rör
ANSL, INK = Anslutning, inkoppling av rörledning eller apparat ingående i annan entrepr.

ANSLUTNINGSTABELL

	KV1	VV1	S2	S1
DBL1	15	15	-	-
DB1	15	15	50	-
DB2	15	15	50	-
BL1	15	15	-	-
BL2	12	12	-	-
TS1	12	12	50	-
TS2 (RWC)	12	12	50	-
VK1	12	-	110	-
VK2 (RWC)	12	-	110	-
VK3	12	-	110	-
B1	-	-	50	-
B2	-	-	-	110
B3	-	-	-	110

FÖRKLARINGAR

- ① = KV1 och VV1, CU-rör, dim 22, 2xAV21-20
② = S2 ANSL. VID GOLV TILL S
110 100
TYPxx = TYPRUM 1,2,3,6,7 SE RITNING V50-3-02
TYPRUM 5 SE RITNING V50-3-02
TYPRUM 9,10,12,25 SE RITNING V50-3-02
TYPRUM 11,13,14 SE RITNING V50-3-02
TYPRUM 21 SE RITNING V50-3-02
TYPRUM 15,16,23,24 SE RITNING V50-3-02
TYPRUM 17-19 SE RITNING V50-3-03
TYPRUM 8 SE RITNING V50-3-03
TYPRUM 22,26 SE RITNING V50-3-03
TYPRUM 4,27 SE RITNING V50-4-02
TYPRUM 20,28 SE RITNING V50-4-02
TYPRUM 29-35 SE RITNING V50-4-02
TYPRUM 36 SE RITNING V50-4-03
TYPRUM 37 SE RITNING V50-4-03
(A)-(H) = DIMENSIONER PÅ STAMMAR I SCHAKT SE RITNING V50-002
(I)-(O) = DIMENSIONER PÅ STAMMAR I SCHAKT SE RITNING V50-003


56 VÄRMESYSTEM forts.

Ventiler

- AV61 = Avstängningsventil, Fab: TA, Typ: TA 500, förhöjd spak
AV62 = Avstängningsventil, Fab: TA, Typ: AJ 2341 med spak, flänsar PN6
AV63 = Avstängningsventil, Fab: TA, Typ: STAM
RV61 = Reglerventil, Fab: TA, Typ: STA-D med mätuttag Ø 10-50
RV62 = Reglerventil, Fab: TA, Typ: STA-F med mätuttag Ø 65-12
RV63 = Reglerventil, Fab: TA, Typ: STAP

Radiatorer

- Mxx-xxxV-A = Tilluftsradiaator, Epecon VentPlus
Mxx-xxxVV-A = Tilluftsradiaator, Epecon VentPlus
M = Modul
xx = Effektgrupp
xxxV = Höjd, Längd och 1 st uteluftsintag
xxxVV = Höjd, Längd och 2 st uteluftsintag
A = uteluftsflöde (l/s)
Mxx-xxx = Radiator, Epecon Modul
M = Modul
xx = Effektgrupp
xxx = Höjd och Längd

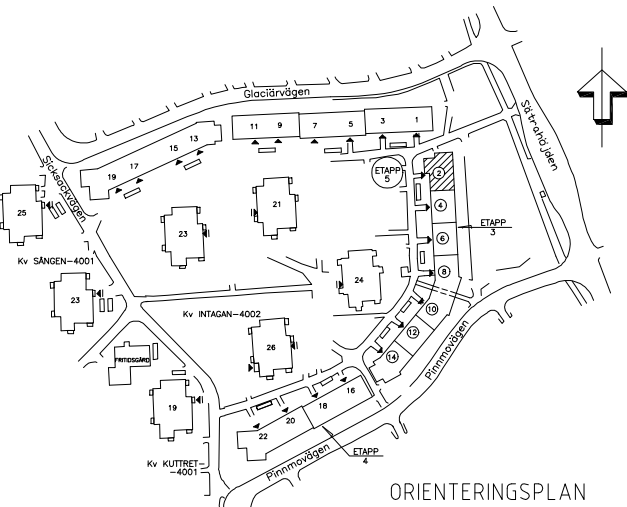

REV	ANT	ÄNDRINGEN AVSER	SIGN	DATUM
RELATIONSHANDLING				
PROJEKT 4002-24009 STUDENTLÄGENHETER Kv. INTAGAN ETAPP 3, GÄVLE				
Gavlegårdarna S. Kungsvägen 25 Box 456 801 06 GÄVLE Tel. 026-172700 Fax. 026-172707				
INGENIÖRSBYRÅ AB N. SKEPPSBRON 7, 803 10 GÄVLE Tel. 026-533500 Fax 026/519555				
UPPGÄV NR 977-251-00 DATUM 2002-06-25 SÄTRA 58:4, Pinnmovägen 2-14 OMBYGGNAD BEF. FLERBOSTADSHUS TILL STUDENTLÄGENHETER BOTTENPLAN, ENTRÉ 2 RÖR				
SKALA 1:50/A1 1:100/A3 NUMMER V50-3-021 BET				