
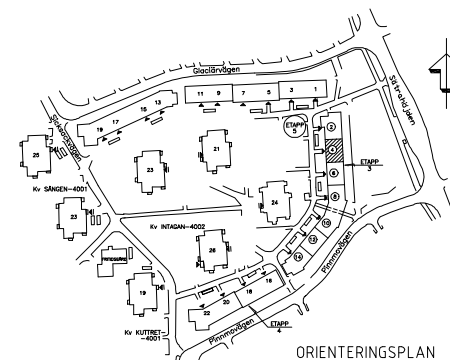


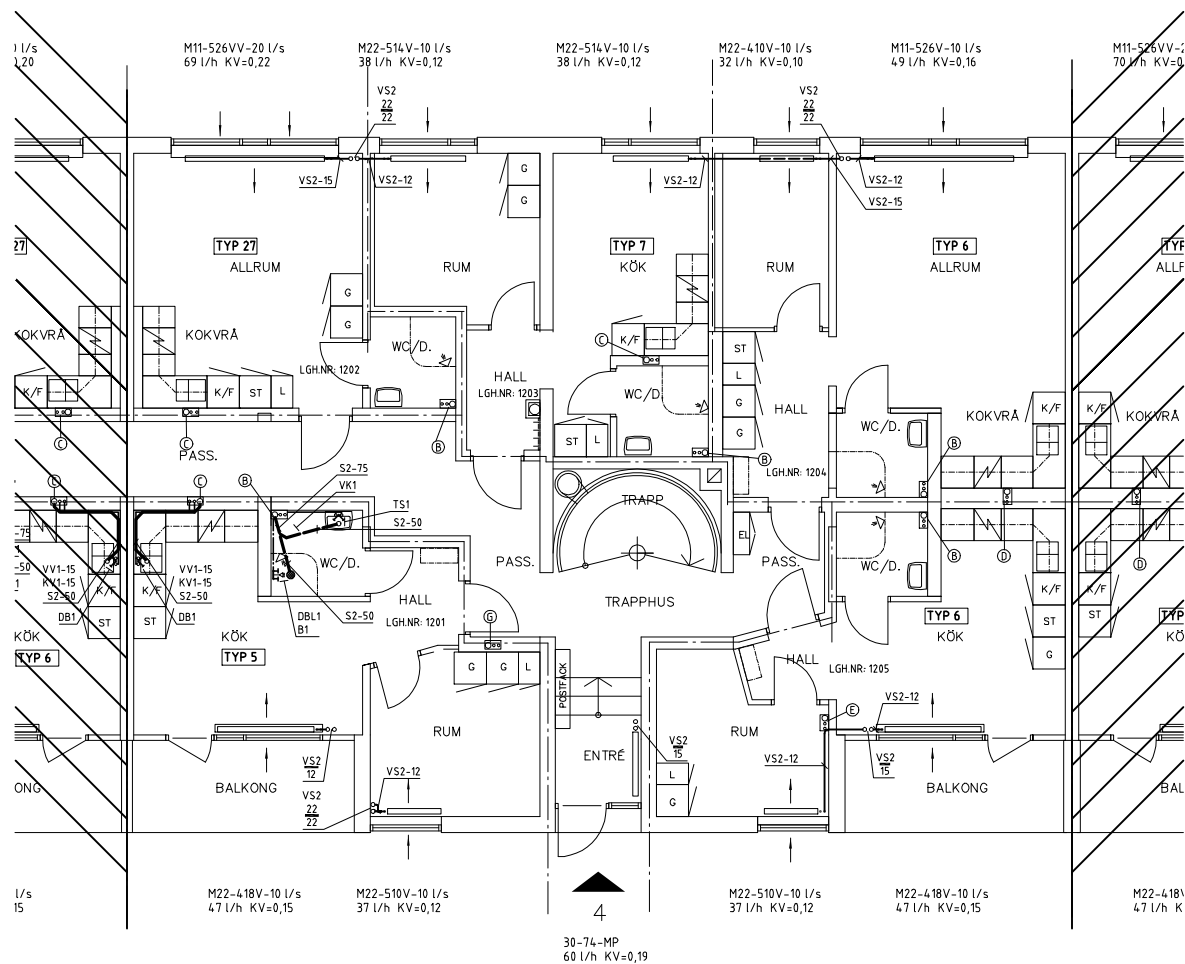

RELATIONS- RITNING	L.A.	2003-11-18
REV. ANT.	ÄNDRINGEN AVSEER	STIGEN
RELATIONSHANDLING		
PROJEKT 4.002-24.009		
STUDENTLÄGENHETER		
Kv. INTAGAN ETÄPP 3, GÄVLE		
 Gavlegårdarna S. Kungälvägen 25 Box 456 801 GÄVLE Tel. 026-172700 Fax 026-172707		
 INGENIÖRSBYRÅ AB N. Skeppsbron 7, 803 GÄVLE Tel. 026/335508 Fax 026/335535		
UPPFÖRAN NR 977-251-00 SÄTRA 58:4, Pinnmovägen 2-14 OMBYGGNAD BEF. FLERBOSTADSHUS TILL STUDENTLÄGENHETER BOTTENPLAN, ENTRÉ 4 RÖR		
UTFÖRAN NR	UTFÖRAN NR	HANDLÄGGARE
AB/DE	AB/DE	DE
2002-06-25	D. ENGDALH	
SKALA 1:50/A1	NUMMER	NET
1:100/A3	V50-3-022	