


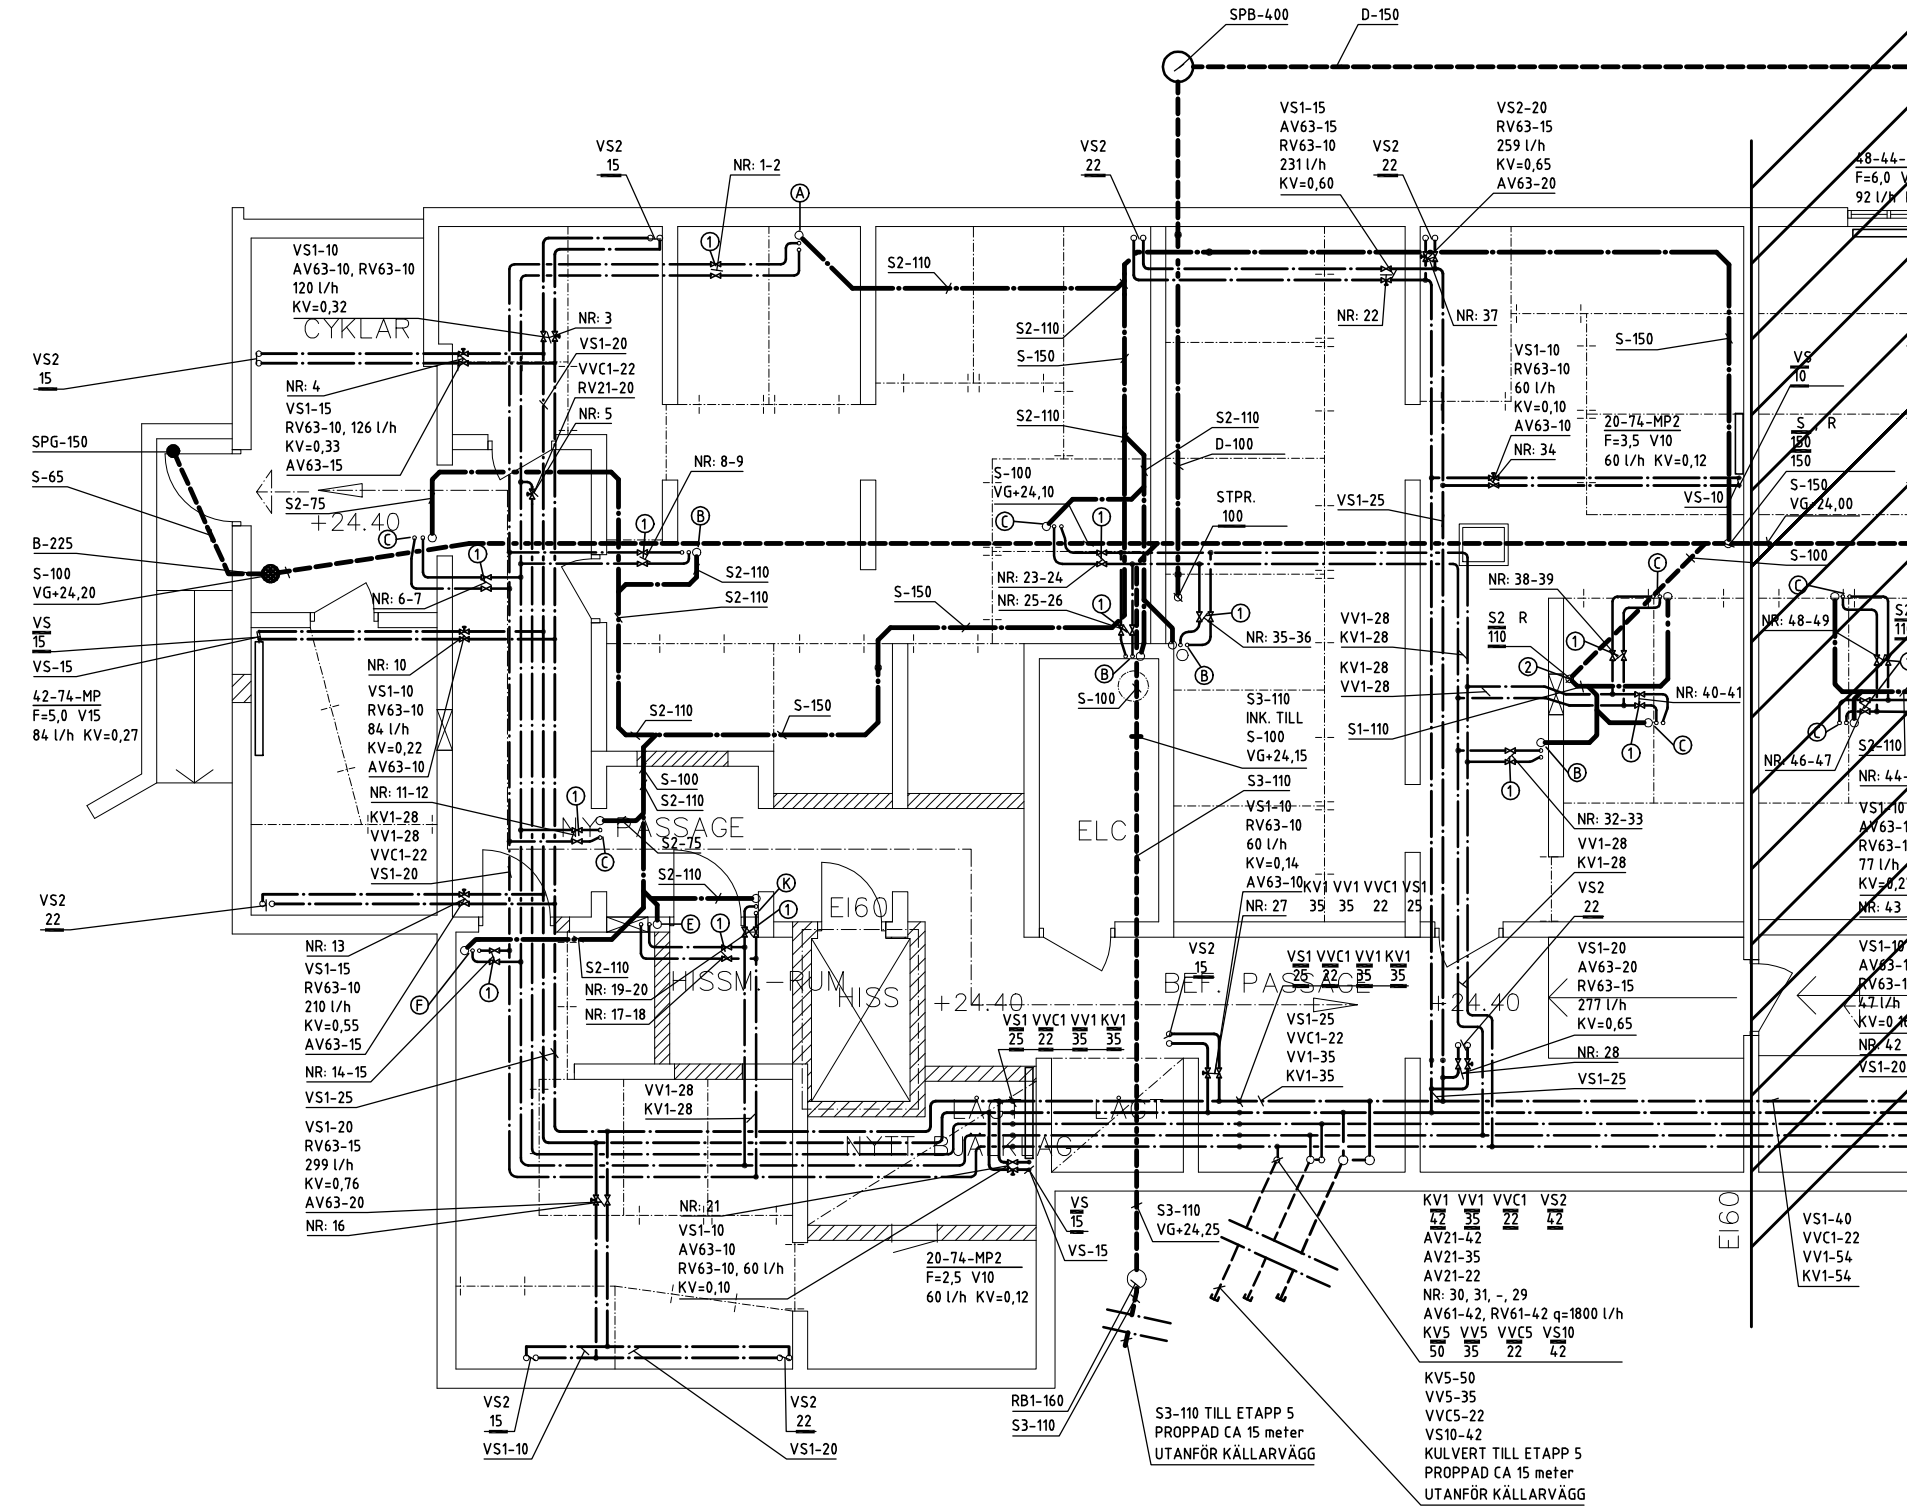

ANSLUTNINGSTABELL				
	KV1	VV1	S2	S1
DBL1	15	15	-	-
DB1	15	15	50	-
DB2	15	15	50	-
BL1	15	15	-	-
BL2	12	12	-	-
TS1	12	12	50	-
TS2 (RWC)	12	12	50	-
VK1	12	-	110	-
VK2 (RWC)	12	-	110	-
VK3	12	-	110	-
B1	-	-	50	-
B2	-	-	-	110
B3	-	-	-	110

FÖRKLARINGAR

- ① = KV1 och VV1, CU-rör, dim 22, 2xAV21-20
- ② = S2 ANSL. VID GOLV TILL S 100
- TYPxxx = TYPRUM 1,2,3,6,7 SE RITNING V50-3-02;
TYPRUM 5 SE RITNING V50-3-02;
TYPRUM 9,10,12,25 SE RITNING V50-3-02;
TYPRUM 11,13,14 SE RITNING V50-3-02;
TYPRUM 21 SE RITNING V50-3-02;
TYPRUM 15,16,23,24 SE RITNING V50-3-02;
TYPRUM 17-19 SE RITNING V50-3-03;
TYPRUM 22,26 SE RITNING V50-3-03;
TYPRUM 4,27 SE RITNING V50-4-02;
TYPRUM 20,28 SE RITNING V50-4-02;
TYPRUM 29-35 SE RITNING V50-4-02;
TYPRUM 36 SE RITNING V50-4-03;
TYPRUM 37 SE RITNING V50-4-03
- Ⓐ-Ⓔ = DIMENSIONER PÅ STAMMAR I SCHAFT SE RITNING V50-002
- Ⓘ-⓪ = DIMENSIONER PÅ STAMMAR I SCHAFT SE RITNING V50-003

56 VÄRMESYSTEM forts.

Ventiler

- AV61 = Avstängningsventil, Fab: TA, Typ: TA 500, förhöjd spak
- AV62 = Avstängningsventil, Fab: TA, Typ: AJ 2341 med spak, flänsar PN6
- AV63 = Avstängningsventil, Fab: TA, Typ: STAM
- RV61 = Reglerventil, Fab: TA, Typ: STA-D med mätuttag Ø 10-50
- RV62 = Reglerventil, Fab: TA, Typ: STA-F med mätuttag Ø 65-12!
- RV63 = Reglerventil, Fab: TA, Typ: STAP

Radiatorer

- Mxx-xxxV-A = Tilluftsradior, Epecon VentPlus
- Mxx-xxxVV-A = Tilluftsradior, Epecon VentPlus
- M = Modul
- xx = Effektgrupp
- xxxV = Höjd, Längd och 1 st uteluftsintag
- xxxVV = Höjd, Längd och 2 st uteluftsintag
- A = uteluftsflöde (l/s)
- Mxx-xxx = Radiator, Epecon Modul
- M = Modul
- xx = Effektgrupp

ANVISNINGAR

52 TAPPVATTEN OCH AVLOPPSSYSTEM

Rörledningar mm

- S1 = Spillvatten, gjutjärn, typ: MA-rör.
- S2 = Spillvatten, plast, Fab: Uponor, Typ: dB-rör
- S3 = Spillvatten, plast, Fab: Uponor, Typ: Uponal Ultra mark
- KV1 = Kallvatten, CU-rör
- KV2 = Kallvatten, Kromrör
- KV3 = Kallvatten, Pex-rör, rör med skyddsrör
- KV4 = Kallvatten, Prisolrör
- KV5 = Kallvatten, kulvert, PE-rör (polyetenrör)
- VV1 = Varmvatten, CU-rör
- VV2 = Varmvatten, Kromrör
- VV3 = Varmvatten, Pex-rör, rör med skyddsrör
- VV4 = Varmvatten, Prisolrör
- VV5 = Varmvatten, kulvert, Cu-rör
- VVC1 = Varmvattencirkulation, Cu-rör
- VVC5 = Varmvattencirkulation, kulvert, Cu-rör
- R = Renslucka
- ANSL, INK = Anslutning, inkoppling av rörledning eller apparat ingående i annan entrepr.

Sanitetsinredningar

- B1 = Golvbrunn, Fab: Sjöbo Bruk, Typ: Purus Freja
- B2 = Golvbrunn, Fab: Furhoffs, Typ: Furo 105, 300x300 silkorg och rostfritt galler.
- B3 = Golvbrunn, Fab: Sjöbo Bruk, Typ: Purus Bigg med Nood
- SP1 = Spolbrunn, Fab: TTM, Typ: Jack-in Ø110
- DBL1 = Duschblandare, Fab: FMM, Typ: 9185-0050, stigrör 2735-2500, duschanordning 3420-1120
- DB1 = Diskladsblandare, Fab: FMM, Typ: 9100-0050
- Inkoppling av tillhandahållen diskbank och montage av blandare och vattenlås.
- DB2 = Tvättbänksblandare, Fab: FMM, Typ: 9100-0050
- Inkoppling av tillhandahållen tvättbänk och montage av blandare och vattenlås.
- BL1 = Spolblandare Fab: FMM, Typ: 3103-0000, inkl. slang 6m med strålmunstycke (typ pistol) och slanghylla.
- BL2 = Spolblandare Fab: FMM, Typ: 3103-0000
- TS1 = Tvättställ, Fab: IFÖ, Typ: 2322
- TS2 = Tvättställ RWC, Fab: IFÖ, Typ: 2630
- VK1 = Vattenkloset, ingår i WCM-1 och WCM-2
- VK2 = Vattenkloset RWC, ingår i WCM-2
- VK3 = Vattenkloset, Fab: IFÖ, Typ: 3160-6011
- WCM-1 = WC-Modul med combi installationssystem och diskbänks anslutning
- Fab: Lin Tec, Typ: Wc-modull och combi installationssyste
- WCM-2 = WC-Modul med combi installationssystem
- Fab: Lin Tec, Typ: Wc-modull och combi installationssyste
- UPL = Väggblicka 2-rör
- RB1 = Rensbrunn, Fab: Uponor, Typ: L-63D


Ventiler

- AV21 = Avstängningsventil, Fab: TA, Typ: TA 500, förhöjd spak
- AV22 = Avstängningsventil, Fab: AJ, Typ: AJ 2341 med spak
- AV23 = Avstängningsventil, Fab: TA, Typ: TA 400
- RV21 = Reglerventil vvc, Fab: TA, Typ: STA-D med mätuttag

56 VÄRMESYSTEM

Rörledningar mm

- VS1 = Värmevatten, sekundär, stål
- VS2 = Värmevatten, Cu-rör
- VS10 = Värmevatten, sekundär, kulvert, cu-rör
- ANSL, INK = Anslutning, inkoppling av rörledning eller apparat ingående i annan entrepr.

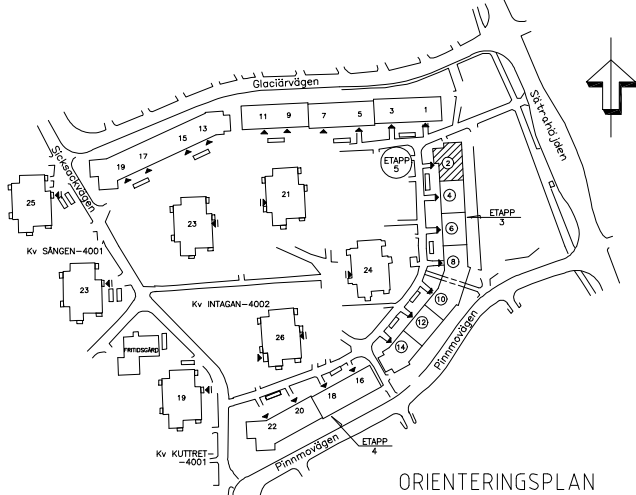

RELATIONS-RITNING		L.A	2003-11-18
REV	ANT	ÄNDRINGEN AVSEER	SIGN DATUM
RELATIONSHANDLING			
PROJEKT 4002-24009			
STUDENTLÄGENHETER			
Kv. INTAGAN ETAPP 3, GÄVLE			
Gavlegårdarna S. Kungsvägen 25 Box 456 801 06 GÄVLE Tel. 026-172700 Fax. 026-172707			
INGENJÖRSBYRÅ AB N. Skeppsbron 7, 803 10 GÄVLE Tel 026/533500 Fax 026/519555			
UPPDRAG NR 977-251-00 RITAD/KONSTR AV DE HANDELAGARE DE			
DATUM 2002-06-25 ANSVARIG D. ENGBAHL			
SÄTRA 58:4, Pinnmovägen 2-14			
OMBYGGNAD BEF. FLERBOSTADSHUS TILL			
STUDENTLÄGENHETER			
KÄLLARPLAN, ENTRÉ 2			
RÖR			
SKALA 1:50/A1 1:100/A3		NUMMER V50-3-011	
		BET	