


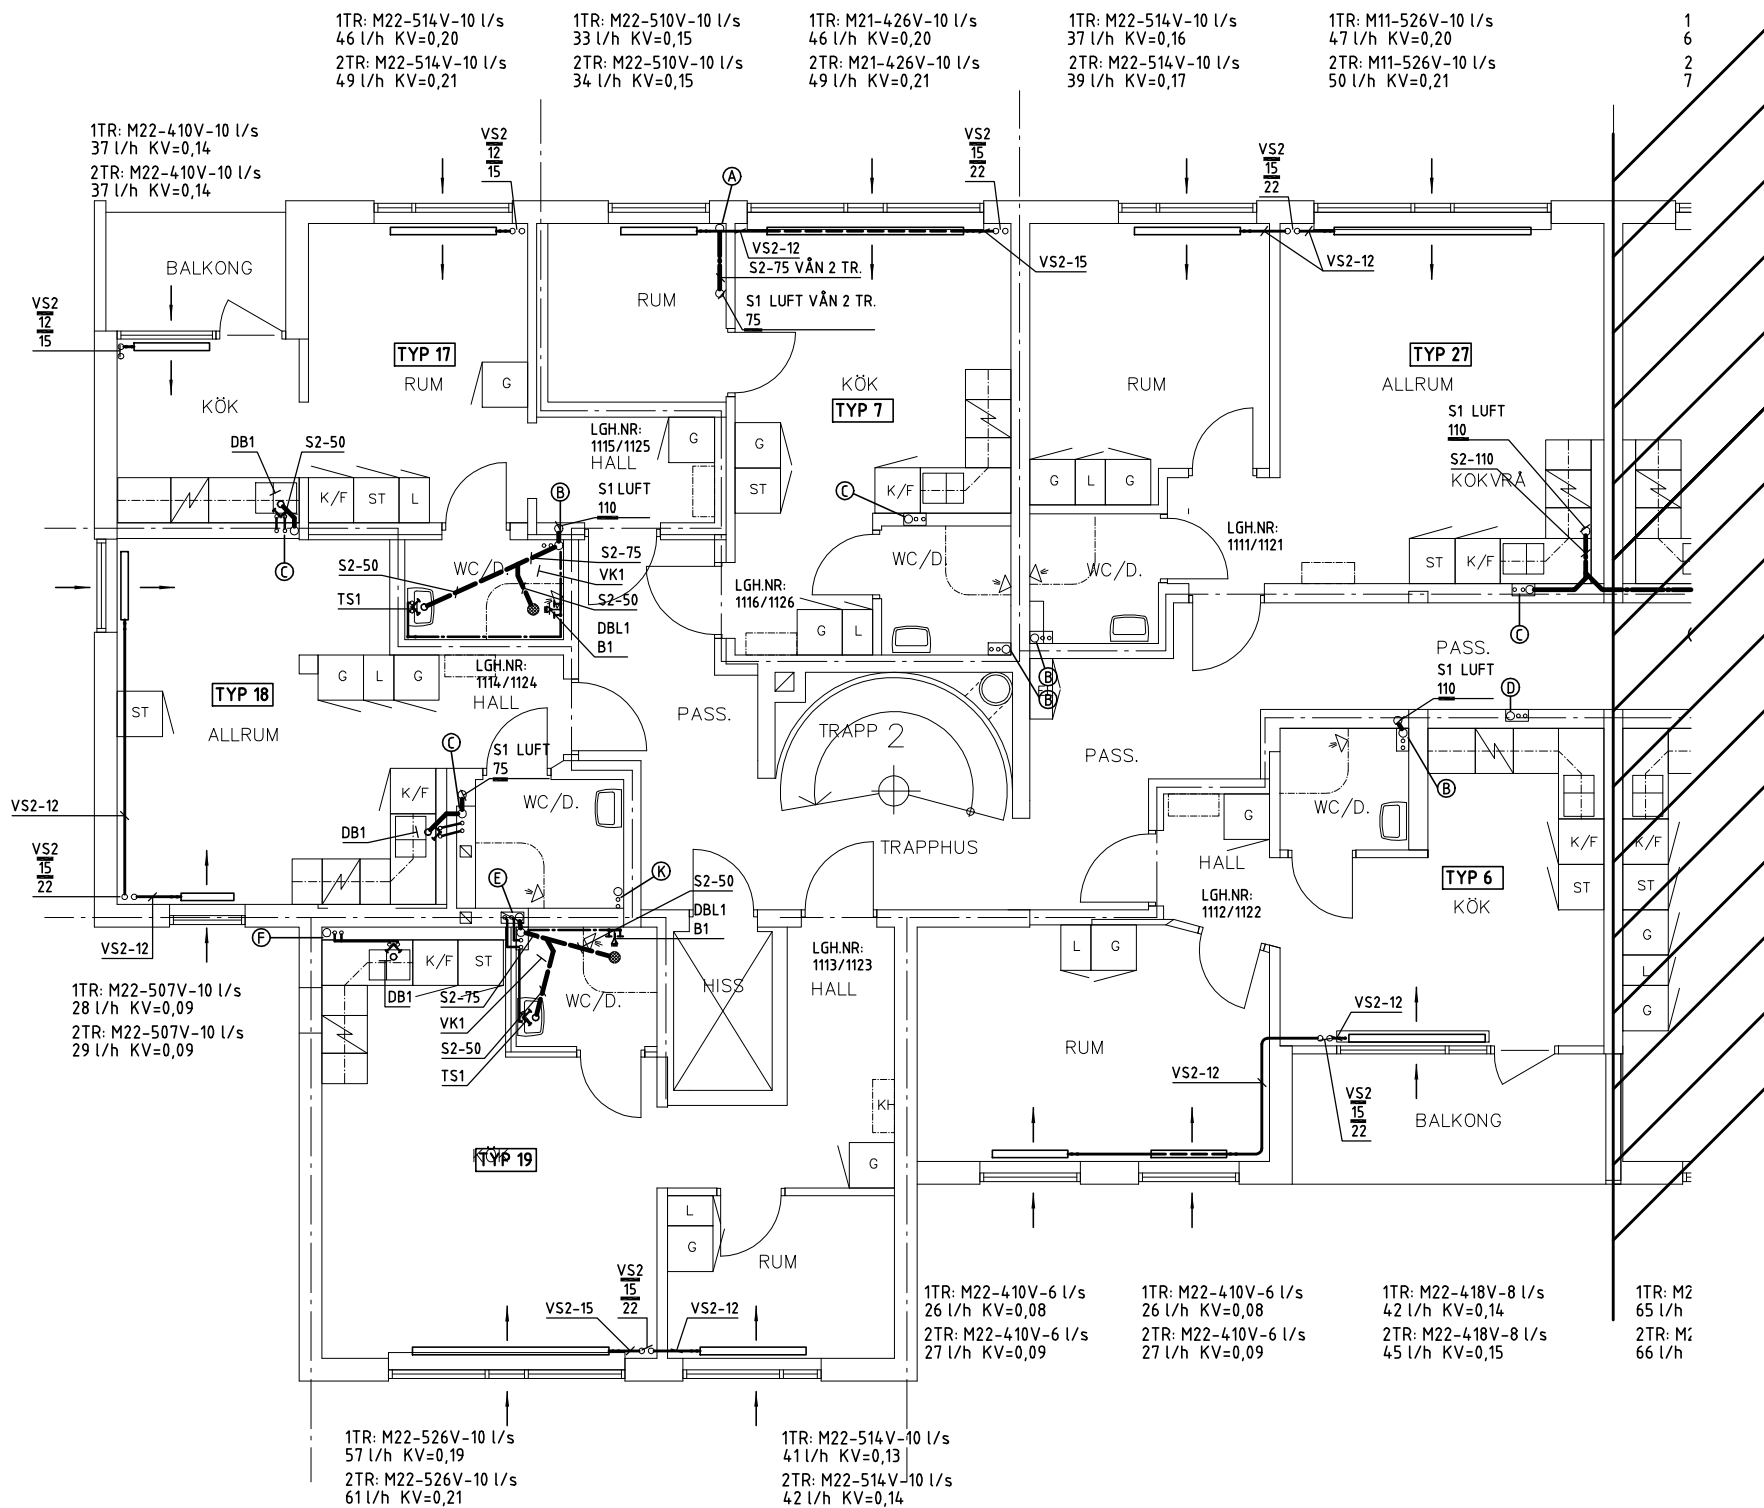

ANVISNINGAR

52 TAPPVATTEN OCH AVLOPPSSYSTEM

Rörledningar mm

- S1 = Spillvatten, gjutjärn, typ: MA-rör.
- S2 = Spillvatten, plast, Fab: Uponor, Typ: dB-rör
- S3 = Spillvatten, plast, Fab: Uponor, Typ: Uponal Ultra mark
- KV1 = Kallvatten, CU-rör
- KV2 = Kallvatten, Kromrör
- KV3 = Kallvatten, Pex-rör, rör med skyddsrör
- KV4 = Kallvatten, Prisolrör
- KV5 = Kallvatten, kulvert, PE-rör (polyetenrör)
- VV1 = Varmvatten, CU-rör
- VV2 = Varmvatten, Kromrör
- VV3 = Varmvatten, Pex-rör, rör med skyddsrör
- VV4 = Varmvatten, Prisolrör
- VV5 = Varmvatten, kulvert, Cu-rör
- VVC1 = Varmvattencirkulation, Cu-rör
- VVC5 = Varmvattencirkulation, kulvert, Cu-rör
- R = Renslucka
- ANSL, INK = Anslutning, inkoppling av rörledning eller apparat ingående i annan entrepr.

Sanitetsinredningar

- B1 = Golvbrunn, Fab: Sjöbo Bruk, Typ: Purus Freja
- B2 = Golvbrunn, Fab: Furhoffs, Typ: Furo 105, 300x300 silkorg och rostfritt galler.
- B3 = Golvbrunn, Fab: Sjöbo Bruk, Typ: Purus Bigg med Nood
- SP1 = Spolbrunn, Fab: TTM, Typ: Jack-in Ø110
- DBL1 = Duschblandare, Fab: FMM, Typ: 9185-0050, stigrör 2735-2500, duschanordning 3420-1120
- DB1 = Disklädsblandare, Fab: FMM, Typ: 9100-0050 Inkoppling av tillhandahållen diskbänk och montage av blandare och vattenlås.
- DB2 = Tvättbänksblandare, Fab: FMM, Typ: 9100-0050 Inkoppling av tillhandahållen tvättbänk och montage av blandare och vattenlås.
- BL1 = Spolblandare Fab: FMM, Typ: 3103-0000, inkl. slang 6m med strålmunstycke (typ pistol) och slanghylla.
- BL2 = Spolblandare Fab: FMM, Typ: 3103-0000
- TS1 = Tvättställ, Fab: IFÖ, Typ: 2322
- TS2 = Tvättställ RWC, Fab: IFÖ, Typ: 2630
- VK1 = Vattenkloset, ingår i WCM-1 och WCM-2
- VK2 = Vattenkloset RWC, ingår i WCM-2
- VK3 = Vattenkloset, Fab: IFÖ, Typ: 3160-6011
- WCM-1 = WC-Modul med combi installationssystem och diskbänks anslutning Fab: Lin Tec, Typ: Wc-modull och combi installationssystem
- WCM-2 = WC-Modul med combi installationssystem Fab: Lin Tec, Typ: Wc-modull och combi installationssystem
- UPL = Väggbrička 2-rör
- RB1 = Rensbrunn, Fab: Uponor, Typ: L-63D

Ventiler

- AV21 = Avstängningsventil, Fab: TA, Typ: TA 500, förhöjd spak
- AV22 = Avstängningsventil, Fab: AJ, Typ: AJ 2341 med spak
- AV23 = Avstängningsventil, Fab: TA, Typ: TA 400
- RV21 = Reglerventil vvc, Fab: TA, Typ: STA-D med mätuttag

56 VÄRMESYSTEM

Rörledningar mm

- VS1 = Värmevatten, sekundär, stål
- VS2 = Värmevatten, Cu-rör
- VS10 = Värmevatten, sekundär, kulvert, cu-rör
- ANSL, INK = Anslutning, inkoppling av rörledning eller apparat ingående i annan entrepr.

ANSLUTNINGSTABELL				
	KV1	VV1	S2	S1
DBL1	15	15	-	-
DB1	15	15	50	-
DB2	15	15	50	-
BL1	15	15	-	-
BL2	12	12	-	-
TS1	12	12	50	-
TS2 (RWC)	12	12	50	-
VK1	12	-	110	-
VK2 (RWC)	12	-	110	-
VK3	12	-	110	-
B1	-	-	50	-
B2	-	-	-	110
B3	-	-	-	110

FÖRKLARINGAR

- ① = KV1 och VV1, CU-rör, dim 22, 2xAV21-20
- ② = S2 ANSL. VID GOLV TILL S 100
- TYPxx = TYPNUM 1, 2, 3, 6, 7 SE RITNING V50-3-021
TYPNUM 5 SE RITNING V50-3-022
TYPNUM 9, 10, 12, 25 SE RITNING V50-3-024
TYPNUM 11, 13, 14 SE RITNING V50-3-025
TYPNUM 21 SE RITNING V50-3-026
TYPNUM 15, 16, 23, 24 SE RITNING V50-3-027
TYPNUM 17-19 SE RITNING V50-3-031
TYPNUM 8 SE RITNING V50-3-033
TYPNUM 22, 26 SE RITNING V50-3-034
TYPNUM 4, 27 SE RITNING V50-4-021
TYPNUM 20, 28 SE RITNING V50-4-022
TYPNUM 29-35 SE RITNING V50-4-024
TYPNUM 36 SE RITNING V50-4-033
TYPNUM 37 SE RITNING V50-4-034

- (A)-(H) = DIMENSIONER PÅ STAMMAR I SCHAFT SE RITNING V50-002
- (I)-(O) = DIMENSIONER PÅ STAMMAR I SCHAFT SE RITNING V50-003

56 VÄRMESYSTEM forts.


Ventiler

- AV61 = Avstängningsventil, Fab: TA, Typ: TA 500, förhöjd spak
- AV62 = Avstängningsventil, Fab: TA, Typ: AJ 2341 med spak, flänsar PN6
- AV63 = Avstängningsventil, Fab: TA, Typ: STAM
- RV61 = Reglerventil, Fab: TA, Typ: STA-D med mätuttag Ø 10-50
- RV62 = Reglerventil, Fab: TA, Typ: STA-F med mätuttag Ø 65-125
- RV63 = Reglerventil, Fab: TA, Typ: STAP

Radiatorer

- Mxx-xxxV-A = Tilluftsradiaator, Epecon VentPlus
- Mxx-xxxVV-A = Tilluftsradiaator, Epecon VentPlus
- M = Modul
- xx = Effektgrupp
- xxxV = Höjd, Längd och 1 st uteluftsintag
- xxxVV = Höjd, Längd och 2 st uteluftsintag
- A = uteluftsflöde (l/s)

- Mxx-xxx = Radiator, Epecon Modul
- M = Modul
- xx = Effektgrupp
- xxx = Höjd och Längd

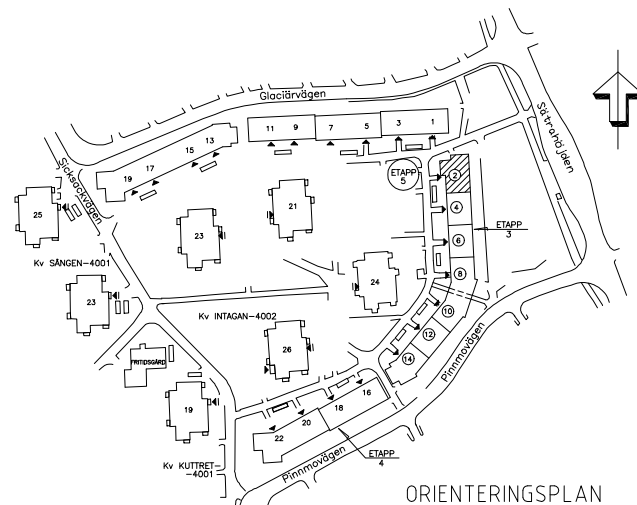

		RELATIONS-RITNING	L.A	2003-11-18
REV	ANT	ÄNDRINGEN AVSER	SIGN	DATUM
RELATIONSHANDLING				
PROJEKT 4002-24009				
STUDENTLÄGENHETER				
Kv. INTAGAN ETAPP 3, GÄVLE				
 Gavlegårdarna S. Kungälvsvägen 25 Box 456 801 06 GÄVLE Tel. 026-172700 Fax. 026-172707				
 INGENJÖRSBYRÅ AB N. SKEPPSBRON 7, 803 10 GÄVLE Tel 026/533500 Fax 026/519555				
UPPGÄV NR 977-251-00				
RITAD/RIKSTRAV AV		HANDLÄGGARE		
AB/DE		DE		
DATUM 2002-06-25				
ANSVARIG		D. ENGBAHL		
SÄTRA 58:4, Pinnmovägen 2-14				
OMBYGGNAD BEF. FLERBOSTADSHUS TILL				
STUDENTLÄGENHETER				
PLAN 1 OCH 2 TR, ENTRÉ 2				
RÖR				
SKALA 1:50/A1		NUMMER		BET
1:100/A3		V50-3-031		