
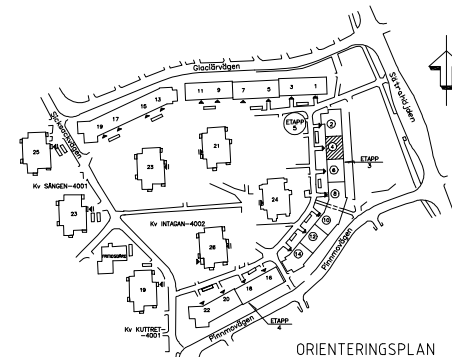


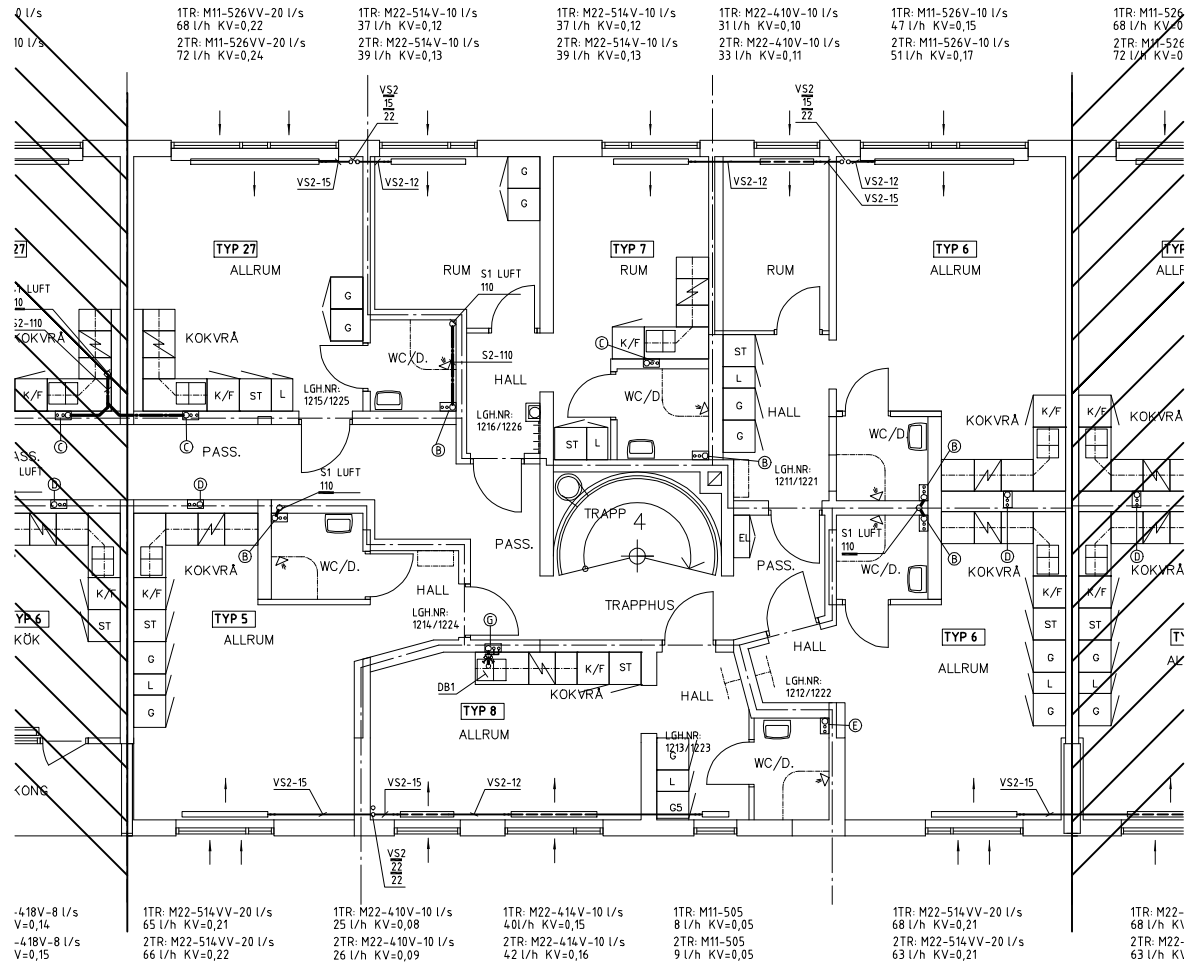

	RELATIONS-RITNING	LA	2003-11-18																								
REV	ANDREASSEN AVISER	SIGN	DATUM																								
RELATIONSHANDLING																											
PROJEKT 4.002-24.009																											
STUDENTLÄGENHETER																											
Kv. INTAGAN ETAPP 3, GÄVLE																											
 Gavlegårdarna S. Kungälvägen 25 Box 456 801 GÄVLE Tel. 026-172700 Fax. 026-172707																											
 INGENJÖRSBYRÅ AB N. SKEPPSBRON 7, 803 10 GÄVLE Tel. 026/335500 Fax. 026/519555																											
<table><tr><td>UPPGIFTER</td><td>REVISOR/REVISER AV</td><td>HANDLSKÄNNE</td></tr><tr><td>977-251-00</td><td>AB/DE</td><td>DE</td></tr><tr><td>DATUM</td><td></td><td></td></tr><tr><td>2002-06-25</td><td>D. ENGDALH</td><td></td></tr></table>				UPPGIFTER	REVISOR/REVISER AV	HANDLSKÄNNE	977-251-00	AB/DE	DE	DATUM			2002-06-25	D. ENGDALH													
UPPGIFTER	REVISOR/REVISER AV	HANDLSKÄNNE																									
977-251-00	AB/DE	DE																									
DATUM																											
2002-06-25	D. ENGDALH																										
SÄTRA 58:4, Pinnmovägen 2-14																											
OMBYGGNAD BEF. FLERBOSTADSHUS TILL																											
STUDENTLÄGENHETER																											
PLAN 1 OCH 2 TR, ENTRÉ 4																											
RÖR																											
<table><tr><td>SKALA</td><td>NUMER</td><td>NET</td></tr><tr><td>1:50/A1</td><td>V50-3-032</td><td></td></tr><tr><td>1:100/A3</td><td></td><td></td></tr></table>				SKALA	NUMER	NET	1:50/A1	V50-3-032		1:100/A3																	
SKALA	NUMER	NET																									
1:50/A1	V50-3-032																										
1:100/A3																											