


STAMSCHEMA A - H

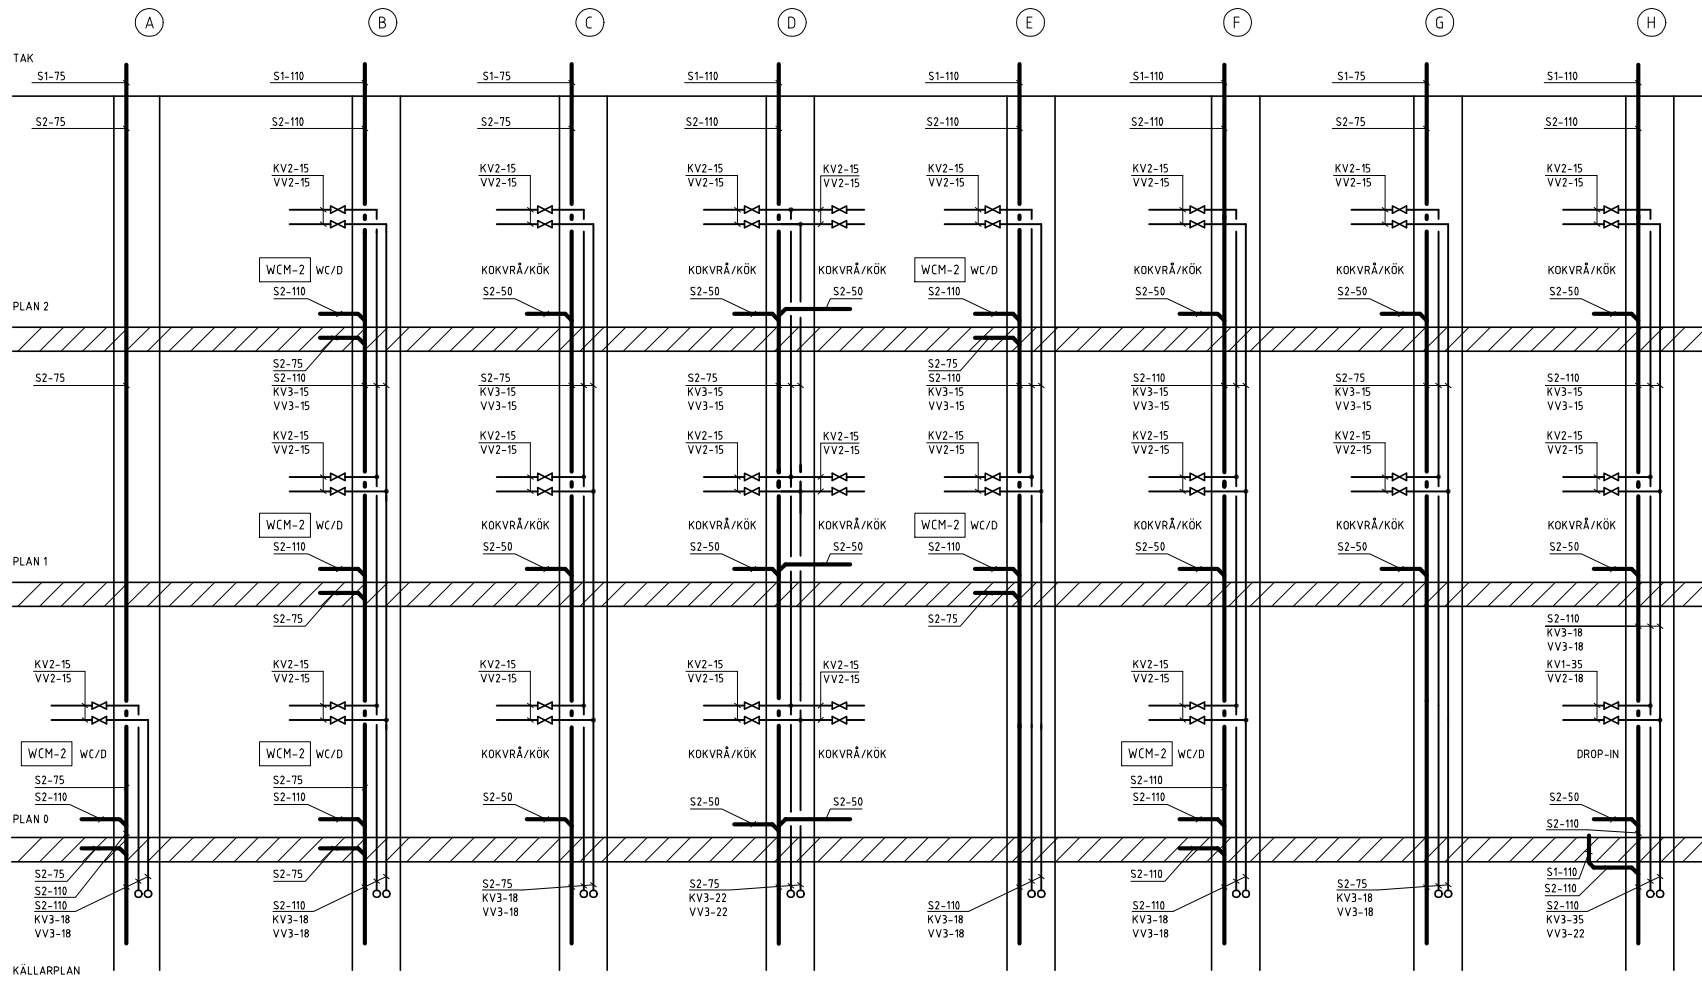

RELATIONS RITNING		L.A	2003-11-18
REV	ANT	ÄNDRINGEN AVSEER	DATUM
RELATIONSHANDLING			
PROJEKT 4.002-24.009 STUDENTLÄGENHETER Kv. INTAGAN ETAPP 3 OCH 4, GÄVLÉ			
		Gavlegårdarna S. Kungälvsvägen 25 Box 456 801 06 GÄVLÉ Tel. 026-172700 Fax. 026-172707	
		INGENIÖRSBYRÅ AB N. SKEPPSBRON 7, 803 10 GÄVLÉ Tel. 026/335500 Fax 026/519555	
UPPDRAG NR 977-251-00		ITÄTAD/OMTÄT AV AB/DE	HANDLÄGGARE DE
DAGN 2002-06-25		D. ENGDALH	
SÄTRA 58:4, Pinnmovägen 2-22 OMBYGGNAD BEF. FLERBOSTADSHUS TILL STUDENTLÄGENHETER STAMSCHEMA A-H RÖR			
SKALA	MAPPA	V50-002	
			NET