


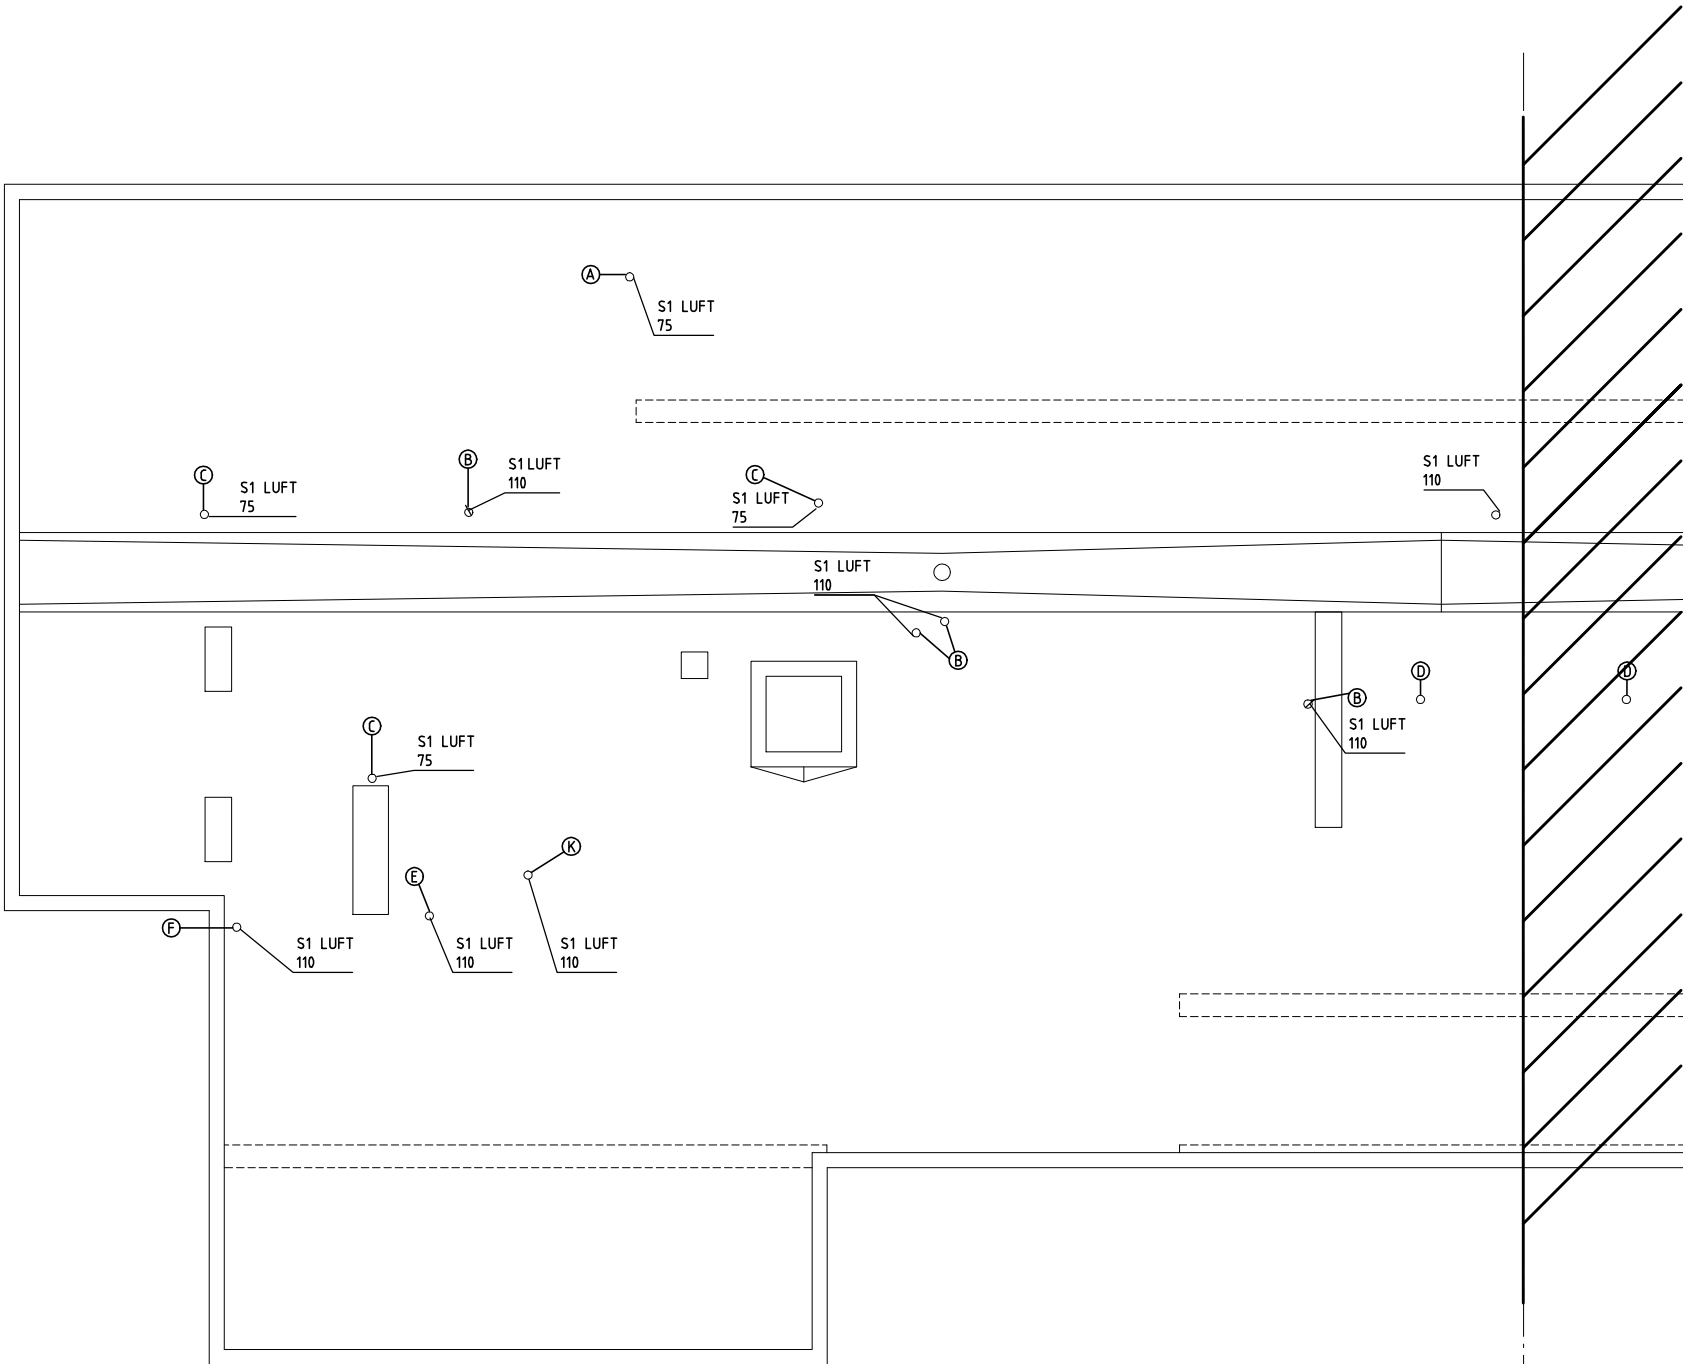

ANVISNINGAR

52 TAPPVATTEN OCH AVLOPPSSYSTEM

Rörledningar mm

- S1 = Spillvatten, gjutjärn, typ: MA-rör.
S2 = Spillvatten, plast, Fab: Uponor, Typ: dB-rör
S3 = Spillvatten, plast, Fab: Uponor, Typ: Uponal Ultra mark
KV1 = Kallvatten, CU-rör
KV2 = Kallvatten, Kromrör
KV3 = Kallvatten, Pex-rör, rör med skyddsrör
KV4 = Kallvatten, Frisolrör
KV5 = Kallvatten, kulvert, PE-rör (polyetenrör)
VV1 = Varmvatten, CU-rör
VV2 = Varmvatten, Kromrör
VV3 = Varmvatten, Pex-rör, rör med skyddsrör
VV4 = Varmvatten, Frisolrör
VV5 = Varmvatten, kulvert, Cu-rör
VVC1 = Varmvattencirkulation, Cu-rör
VVC5 = Varmvattencirkulation, kulvert, Cu-rör
R = Renslucka
ANSL, INK = Anslutning, inkoppling av rörledning eller apparat ingående i annan entrepr.

Sanitetsinredningar

- B1 = Golvbrunn, Fab: Sjöbo Bruk, Typ: Purus Freja
B2 = Golvbrunn, Fab: Furhoffs, Typ: Furo 105, 300x300 silkorg och rostfritt galler.
B3 = Golvbrunn, Fab: Sjöbo Bruk, Typ: Purus Bigg med Nood
SP1 = Spolbrunn, Fab: TTM, Typ: Jack-in Ø110
DBL1 = Duschblandare, Fab: FMM, Typ: 9185-0050, stigrör 2735-2500, duschandordning 3420-1120
DB1 = Disklädsblandare, Fab: FMM, Typ: 9100-0050
Inkoppling av tillhandahållen diskbänk och montage av blandare och vattenlås.
DB2 = Tvättbänksblandare, Fab: FMM, Typ: 9100-0050
Inkoppling av tillhandahållen tvättbänk och montage av blandare och vattenlås.
BL1 = Spolblandare Fab: FMM, Typ: 3103-0000, inkl. slang 6m med strålmunstycke (typ pistol) och slanghylla.
BL2 = Spolblandare Fab: FMM, Typ: 3103-0000
TS1 = Tvättställ, Fab: IFÖ, Typ: 2322
TS2 = Tvättställ RWC, Fab: IFÖ, Typ: 2630
VK1 = Vattenkloset, ingår i WCM-1 och WCM-2
VK2 = Vattenkloset RWC, ingår i WCM-2
VK3 = Vattenkloset, Fab: IFÖ, Typ: 3160-6011
WCM-1 = WC-Modul med combi installationssystem och diskbänks anslutning
Fab: Lin Tec, Typ: Wc-modull och combi installationssystem
WCM-2 = WC-Modul med combi installationssystem
Fab: Lin Tec, Typ: Wc-modull och combi installationssystem
UPL = Väggbrička 2-rör
RB1 = Rensbrunn, Fab: Uponor, Typ: L-63D

Ventiler

- AV21 = Avstängningsventil, Fab: TA, Typ: TA 500, förhöjd spak
AV22 = Avstängningsventil, Fab: AJ, Typ: AJ 2341 med spak
AV23 = Avstängningsventil, Fab: TA, Typ: TA 400
RV21 = Reglerventil vvc, Fab: TA, Typ: STA-D med mätuttag

56 VÄRMESYSTEM

Rörledningar mm

- VS1 = Värmevatten, sekundär, stål
VS2 = Värmevatten, Cu-rör
VS10 = Värmevatten, sekundär, kulvert, cu-rör
ANSL, INK = Anslutning, inkoppling av rörledning eller apparat ingående i annan entrepr.

ANSLUTNINGSTABELL				
	KV1	VV1	S2	S1
DBL1	15	15	-	-
DB1	15	15	50	-
DB2	15	15	50	-
BL1	15	15	-	-
BL2	12	12	-	-
TS1	12	12	50	-
TS2 (RWC)	12	12	50	-
VK1	12	-	110	-
VK2 (RWC)	12	-	110	-
VK3	12	-	110	-
B1	-	-	50	-
B2	-	-	-	110
B3	-	-	-	110

FÖRKLARINGAR

- ① = KV1 och VV1, CU-rör, dim 22, 2xAV21-20
② = S2 ANSL. VID GOLV TILL S 110
TYPxx = TYPNUM 1,2,3,6,7 SE RITNING V50-3-02
TYPNUM 5 SE RITNING V50-3-02
TYPNUM 9,10,12,25 SE RITNING V50-3-02
TYPNUM 11,13,14 SE RITNING V50-3-02
TYPNUM 21 SE RITNING V50-3-02
TYPNUM 15,16,23,24 SE RITNING V50-3-02
TYPNUM 17-19 SE RITNING V50-3-03
TYPNUM 8 SE RITNING V50-3-03
TYPNUM 22,26 SE RITNING V50-3-03
TYPNUM 4,27 SE RITNING V50-4-02
TYPNUM 20,28 SE RITNING V50-4-02
TYPNUM 29-35 SE RITNING V50-4-02
TYPNUM 36 SE RITNING V50-4-03
TYPNUM 37 SE RITNING V50-4-03

- Ⓐ-Ⓔ = DIMENSIONER PÅ STAMMAR I SAKHT SE RITNING V50-002
Ⓢ-Ⓞ = DIMENSIONER PÅ STAMMAR I SAKHT SE RITNING V50-003

56 VÄRMESYSTEM forts.


Ventiler

- AV61 = Avstängningsventil, Fab: TA, Typ: TA 500, förhöjd spak
AV62 = Avstängningsventil, Fab: TA, Typ: AJ 2341 med spak, flänsar PN6
AV63 = Avstängningsventil, Fab: TA, Typ: STAM
RV61 = Reglerventil, Fab: TA, Typ: STA-D med mätuttag Ø 10-50
RV62 = Reglerventil, Fab: TA, Typ: STA-F med mätuttag Ø 65-121
RV63 = Reglerventil, Fab: TA, Typ: STAP

Radiatorer

- Mxx-xxxV-A = Tillufts radiator, Epecon VentPlus
Mxx-xxxVV-A = Tillufts radiator, Epecon VentPlus
M = Modul
xx = Effektgrupp
xxxV = Höjd, Längd och 1 st uteluftsintag
xxxVV = Höjd, Längd och 2 st uteluftsintag
A = uteluftsflöde (l/s)

- Mxx-xxx = Radiator, Epecon Modul
M = Modul
xx = Effektgrupp
xxx = Höjd och Längd

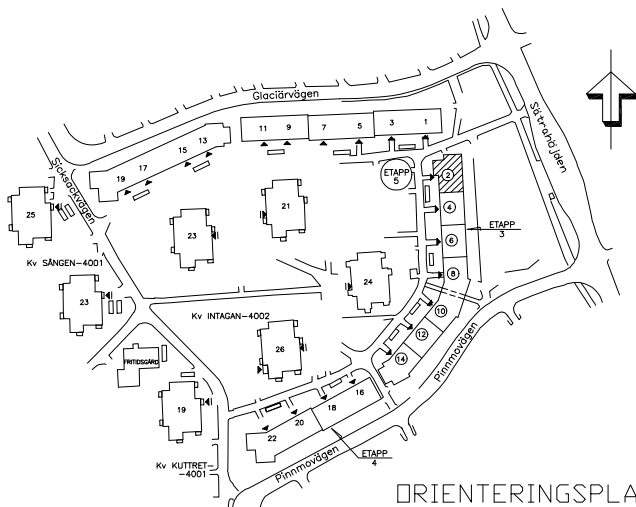

ORIENTERINGSPLAN

		RELATIONS-RITNING	L.A	2003-11-18
REV	ANT	ÄNDRINGEN AVSER	SIGN	DATUM
RELATIONSHANDLING				
PROJECT 4002-24009				
STUDENTLÄGENHETER				
Kv. INTAGAN ETAPP 3, GÄVLE				
				
S. Kungsvägen 25 Box 456 801 06 GÄVLE Tel. 026-172700 Fax. 026-172707				
				
INGENJÖRSBYRÅ AB				
N. SKEPPSBRON 7, 803 10 GÄVLE Tel 026/533500 Fax 026/519555				
A	CV Byggnads AB	S. Kungsvägen 25, 803 10 GÄVLE	TEL 026 - 10 39 92	FAX 026 - 51 92 74
K	CV Byggnads AB	S. Kungsvägen 25, 803 10 GÄVLE	TEL 026 - 10 39 92	FAX 026 - 51 92 74
E	Gärde Byggnads AB	N. Skeppsbron 7, 803 10 GÄVLE	TEL 026 - 41 10 10	FAX 026 - 43 36 81
V	KEA Ingenjörbyrå AB	N. Skeppsbron 7, 803 10 GÄVLE	TEL 026 - 53 35 00	FAX 026 - 51 92 55
LIPPDAG NR 977-251-00		RITAD/KONSTR Å/HANDLINGARE AB/DE DE		
DATUM 2002-06-25		ANSVARIG D. ENGBAHL		
SÄTRA 58:4, Pinnmovägen 2-14				
OMBYGGNAD BEF. FLERBOSTADSHUS TILL				
STUDENTLÄGENHETER				
TAKPLAN, ENTRÉ 2				
RÖR				
SKALA 1:50/A1		NUMMER		BET
1:100/A3		V50-3-041		