
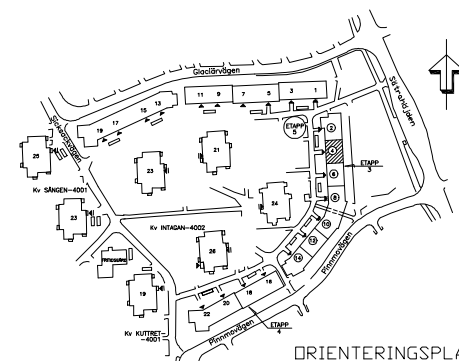


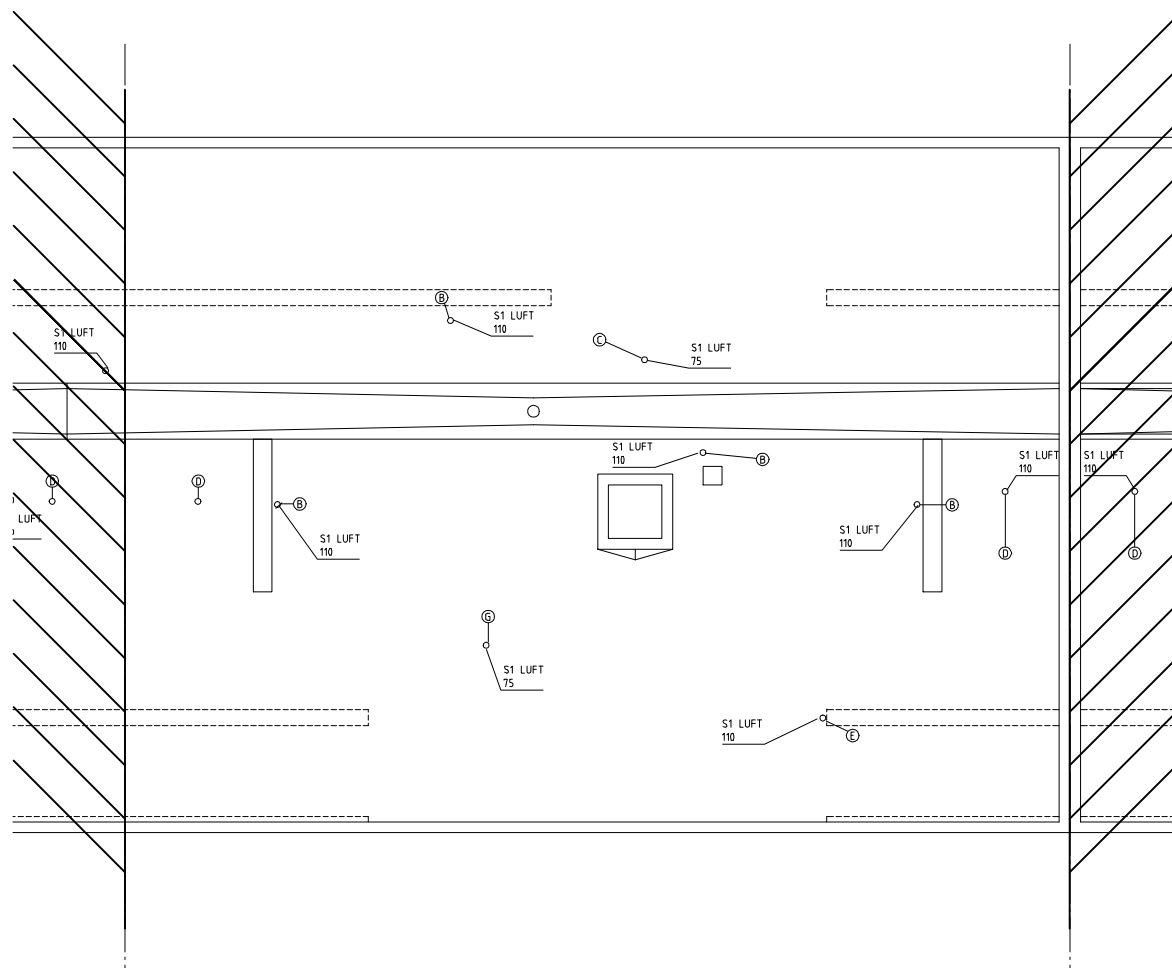

REV	ANT	RELATIONS-RITNING	L.A	2003-11-18
		ÄNDRINGEN AVISER	SIGN	DATUM

RELATIONSHANDLING

PROJEKT 4.002-24.009
STUDENTLÄGENHETER
Kv. INTAGAN ETAPP 3, GÄVLE

Gavlegårdarna
S. Kungälvägen 25
Box 456
801 GÄVLE
Tel. 026-172700 Fax. 026-172707

INGENIÖRSBYRÅ AB
N. Skeppsbron 7, 803 10 GÄVLE
Tel. 026/335555 Fax 026/519555


UPPDRAG NR 977-251-00
D. 2002-06-25
RITAD/TEK. AVHANDLINGARE
AB/DE IDE
ANSVARIG
D. ENGDALH

SÄTRA 58:4, Pinnmovägen 2-14
OMBYGGNAD BEF. FLERBOSTADSHUS TILL
STUDENTLÄGENHETER
TAKPLAN, ENTRÉ 4
RÖR

SKALA 1:50/A1
1:100/A3
NUMMER
V50-3-042
SET