

GENERELLT GÄLLER ATT 30mm LÄMNAS MELLAN KANAL OCH TAK FÖR KORSANDE ELDRAGNING I LÄGENHET

Isolering

- B = Brandisolering, EI30
C = Brandisolering, EI60
K = Kondensisol
L = Invändig ljudisolering 50 mm

Apparater

- = Trappupg
- = Stam nr
- FF--A- = Frånluftsfläkt
Fabrikat: Gebhardt, Typ:RDM31-2528-4D
FF--B- = Frånluftsfläkt
Fabrikat: Gebhardt, Typ:RDM31-2528-4D
FF--E- = Frånluftsfläkt
Fabrikat: Gebhardt, Typ:RDM31-3535-4D
FF--F- = Frånluftsfläkt
Fabrikat: Gebhardt, Typ:RDM31-2528-4D
FF--G- = Frånluftsfläkt
Fabrikat: Gebhardt, Typ:RDM31-2528-4D
FF--H- = Frånluftsfläkt
Fabrikat: Gebhardt, Typ:RDM31-2528-4D
FF--I- = Frånluftsfläkt
Fabrikat: Gebhardt, Typ:RDM31-2528-4D
FF--J- = Frånluftsfläkt
Fabrikat: Gebhardt, Typ:RDM31-3535-4D
FF--K- = Frånluftsfläkt
Fabrikat: Gebhardt, Typ:RDM31-2528-4D
FF--L- = Frånluftsfläkt
Fabrikat: Gebhardt, Typ:RDM31-2528-4D
FF--M- = Frånluftsfläkt
Fabrikat: Gebhardt, Typ:RDM31-2528-4D
FF--N- = Frånluftsfläkt
Fabrikat: Gebhardt, Typ:RDM31-2528-4D
FF--O- = Frånluftsfläkt
Fabrikat: Gebhardt, Typ:RDM31-2528-4D
FF--HISS = Frånluftsfläkt
Fabrikat: Systemair K/KV 100M komplett
med rumstermostat RT 0-30



Kanaler, ljuddämpare, spjäll

- F1 = Frånluftskanal, förz
U1 = Uteluftskanal, förz
A1 = Avluftskanal, förz

Don, galler etc

- FD1 = Frånluftsdon, Fabrikat: KB, Typ: KVB
YG1 = Ytterväggsgaller Lindab VR
YG2 = Ytterväggsgaller typ Bevent BRYJ-1
SP1 = Spjäll Halton PTS motorstyrt mot TT och TS, on/off
HUV 1 = Takhuv, Kineshatt
ÖD1 = "Överluftsdon" 2*Lindab USAV
TV1 = Tallriksventil
SPISKÅPA 1 = Volymkåpan, PM90, BREDD 500mm
SAMLINGSLÅDA 1 = invändigt mått LxBxH = 1700x600-L-C
SAMLINGSLÅDA 2 = invändigt mått LxBxH = 600x600-L-C
SAMLINGSLÅDA 3 = invändigt mått LxBxH = 1000x600-L-C
SAMLINGSLÅDORNAS HÖJD MÄTTAS PÅ PLATS
ANSLUTNING FÖR SAMLINGSLÅDA 1 MOT BJÄLKLAG KAN
VARIERA NÅGOT PGA DELANDE VÄGGAR MELLAN HUSKROPPAR

GENERELLT GÄLLER ATT 30mm LÄMNAS MELLAN KANAL OCH TAK FÖR KORSANDE ELDRAGNING I LÄGENHET

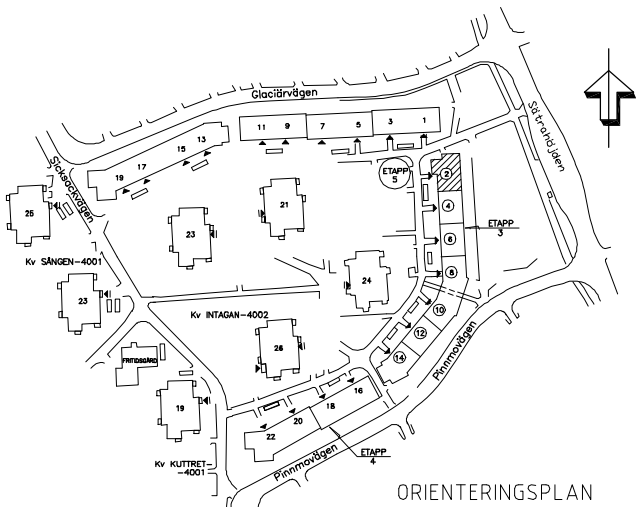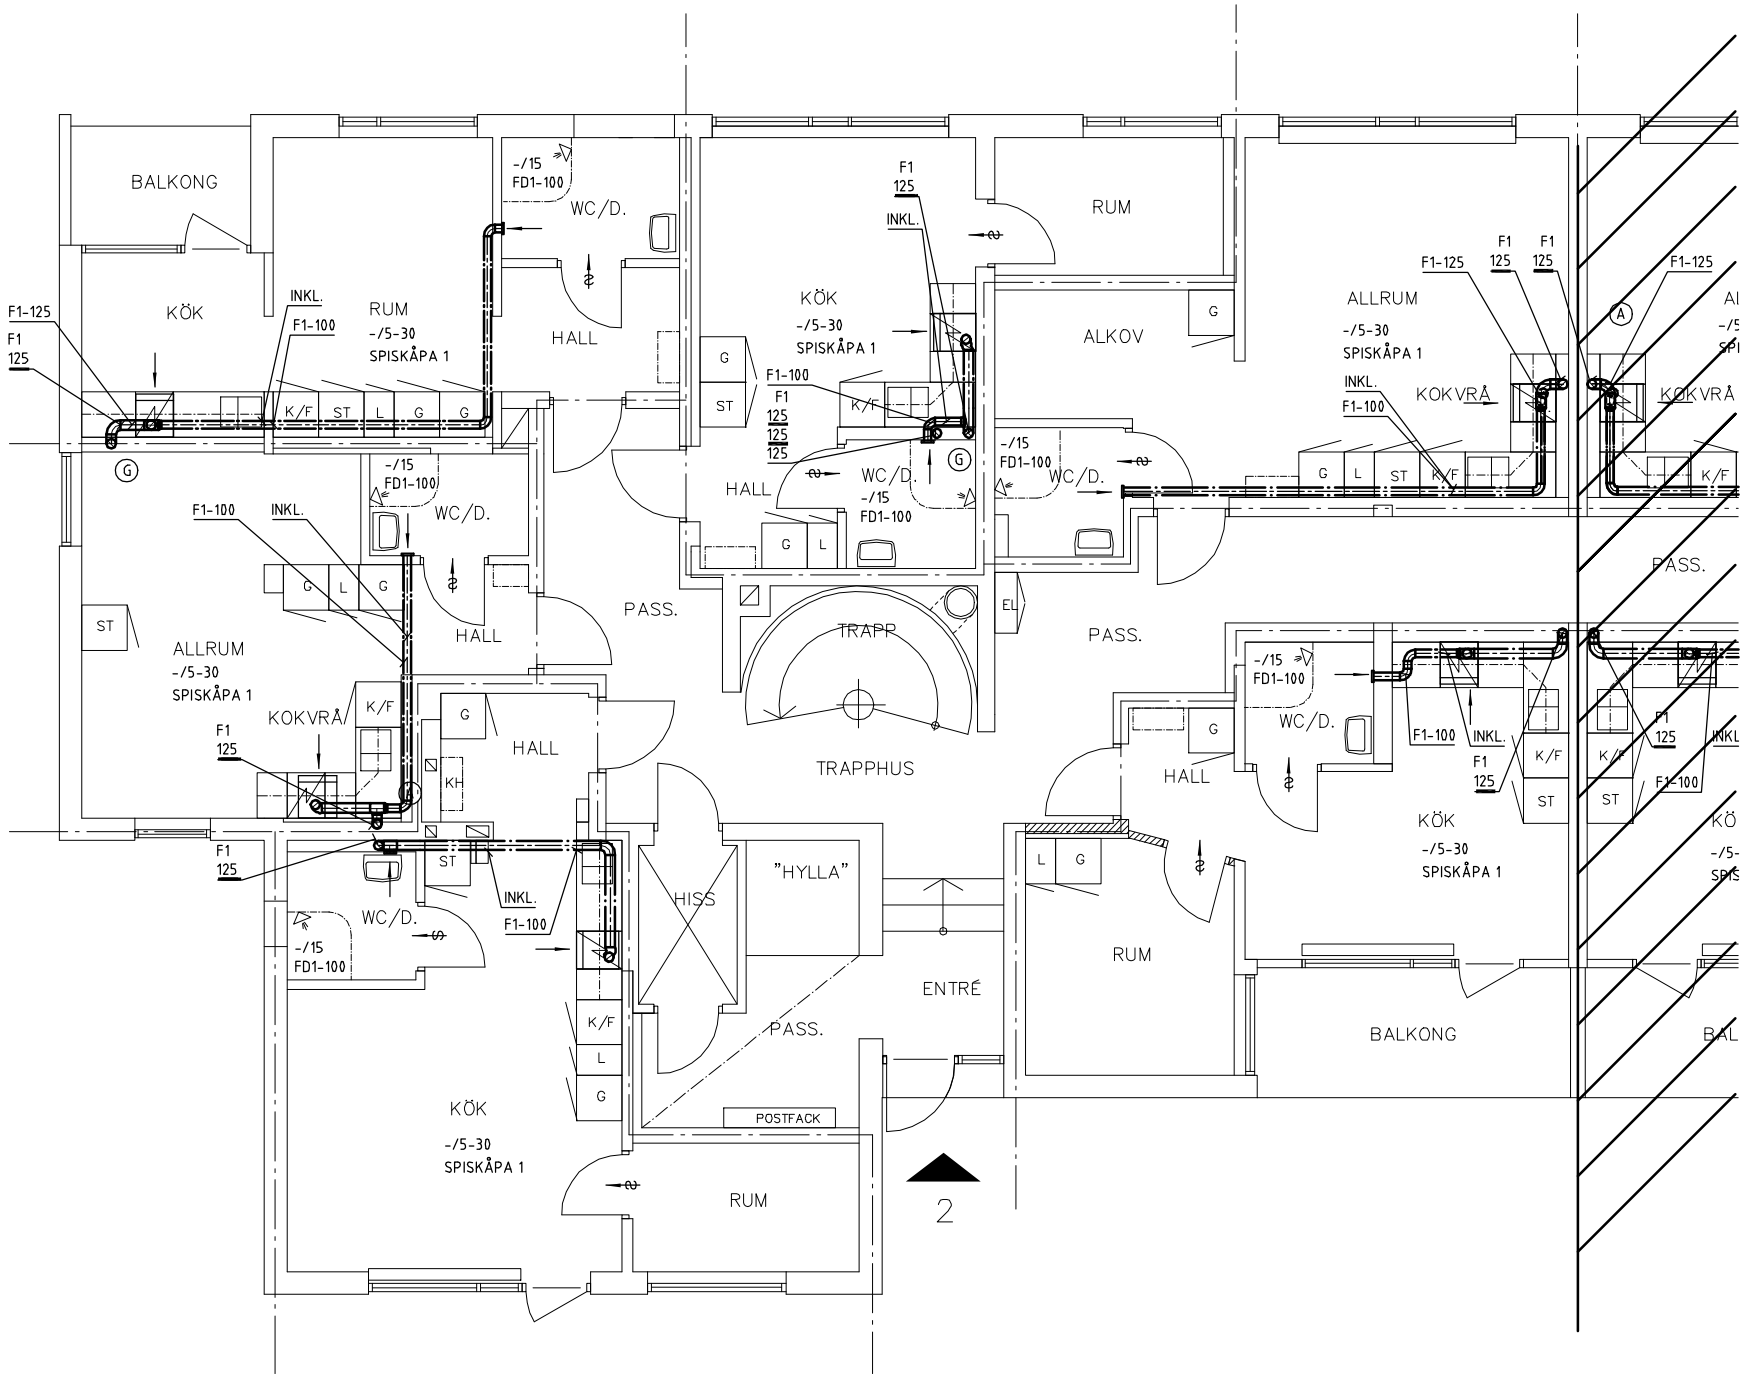

RELATIONSRTNING		L.A	2003-11-18													
REV	ANT	ÄNDRINGEN AVSER	SIGN	DATUM												
RELATIONSHANDLING																
PROJEKT 4002-24009 STUDENTLÄGENHETER Kv. INTAGAN ETAPP 3, GÄVLE																
 Gavlegårdarna S. Kungsvägen 25 Box 456 801 06 GÄVLE Tel. 026-172700 Fax. 026-172707																
 INGENIÖRSBYRÅ AB N. SKEPPSBRON 7, 803 10 GÄVLE Tel 026/533500 Fax 026/519555																
<table><tr><td>A</td><td>CM Byggsystem AB S. Järnvägsgränd 21A, 803 92 GÄVLE</td><td>TEL 026-10 39 17 FAX 026-10 39 13</td></tr><tr><td>K</td><td>CM Byggsystem AB S. Järnvägsgränd 21A, 803 92 GÄVLE</td><td>TEL 026-10 39 17 FAX 026-10 39 13</td></tr><tr><td>E</td><td>Gavle Byggsystem AB N. Skeppsbron 7, 803 10 GÄVLE</td><td>TEL 026-10 39 17 FAX 026-10 39 13</td></tr><tr><td>V</td><td>KEA Ingeniörsbyrå AB N. Skeppsbron 7, 803 10 GÄVLE</td><td>TEL 026-10 39 17 FAX 026-10 39 13</td></tr>
UPPDRAG NR 977-251-00		RTAD/KONSTR AV BB DE														
DATUM 2002-06-25		ANSVARIG D. ENGBAHL														
SÄTRA 58:4, Pinnmovägen 2-14 OMBYGGNAD BEF. FLERBOSTADSHUS TILL STUDENTLÄGENHETER BOTENPLAN, ENTRÉ 2 LUFTBEHANDLING																
SKALA 1:50/A1 1:100/A3		NUMMER V57-3-021		I BET												