



LUFTBEHANDLINGSINSTALLATIONER
ANVISNINGAR SE RITNING V57-3-011

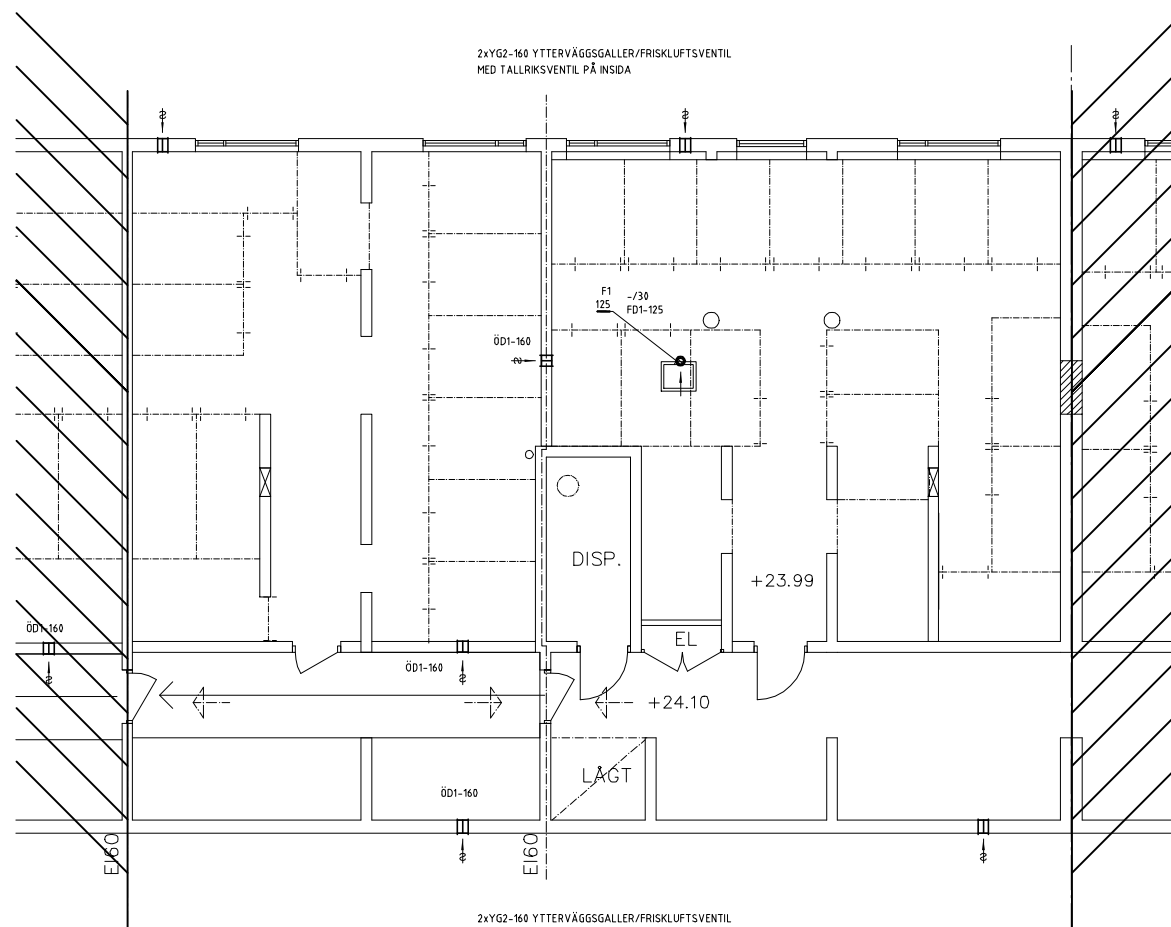

4

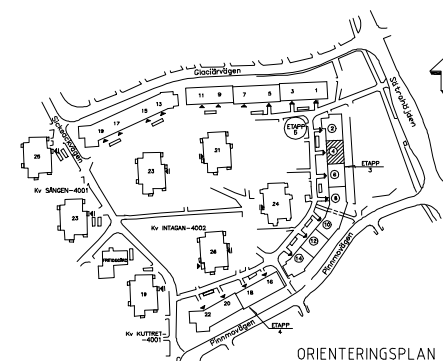

RELATIONS-RITNING	
REV	ART	ANMÄRKNING AV SEER	SSN	
RELATIONSHANDLING	
PROJEKT 4.002-24.009	
STUDENTLÄGENHETER	
Kv. INTAGAN ETAPP 3, GÄVLE	
 Gavlegårdarna S. Kungälvägen 25 Box 456 801 06 GÄVLE Tel. 026-172700 Fax. 026-172707	
 INGENIÖRSBYRÅ AB N. Skeppsrön 7, 803 10 GÄVLE Tel. 026-533500 Fax. 026-533555	
<table border="1"> <thead> <tr> <th>Rev</th><th>Ändring</th><th>Ändringens innehåll</th><th>Datum</th></tr> </thead> <tbody> <tr> <td>A</td><td>Öppningsplan</td><td>Öppningsplan</td><td>2002-06-25</td></tr> <tr> <td>Q</td><td>Öppningsplan</td><td>Öppningsplan</td><td>2002-06-UPPDRAG NR 977-251-00 DATUM 2002-06-25 RITAD/REVISER AV BB ANSVARIG D. ENGDALH SÄTRA 58:4, Pinnmovägen 2-14 OMBYGGNAD BEF. FLERBOSTADSHUS TILL STUDENTLÄGENHETER KALLARPLAN, ENTRÉ 4 LUFTBEHANDLING	
SKALA 1:50/A1 1:100/A3 V57-3-012	