

Isolering



Apparater -- = Trappupp
 - = Stam nr

Kanaler, ljuddämpare, spjäll

F1	= Frånluftskanal, förz
U1	= Uteluftskanal, förz
A1	= Avluftskanal, förz

Don, galler etc

GENERELLT GÄLLER ATT 30mm LÄMNAS MELLAN KANAL OCH TAK FÖR
KORSANDE ELDRAGNING I LÄGENHET

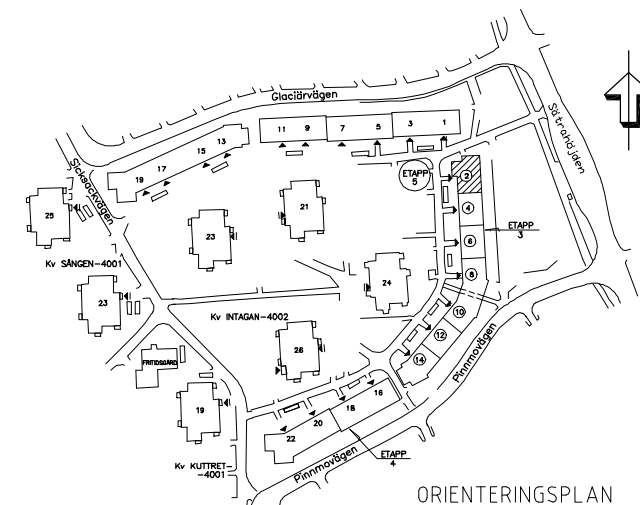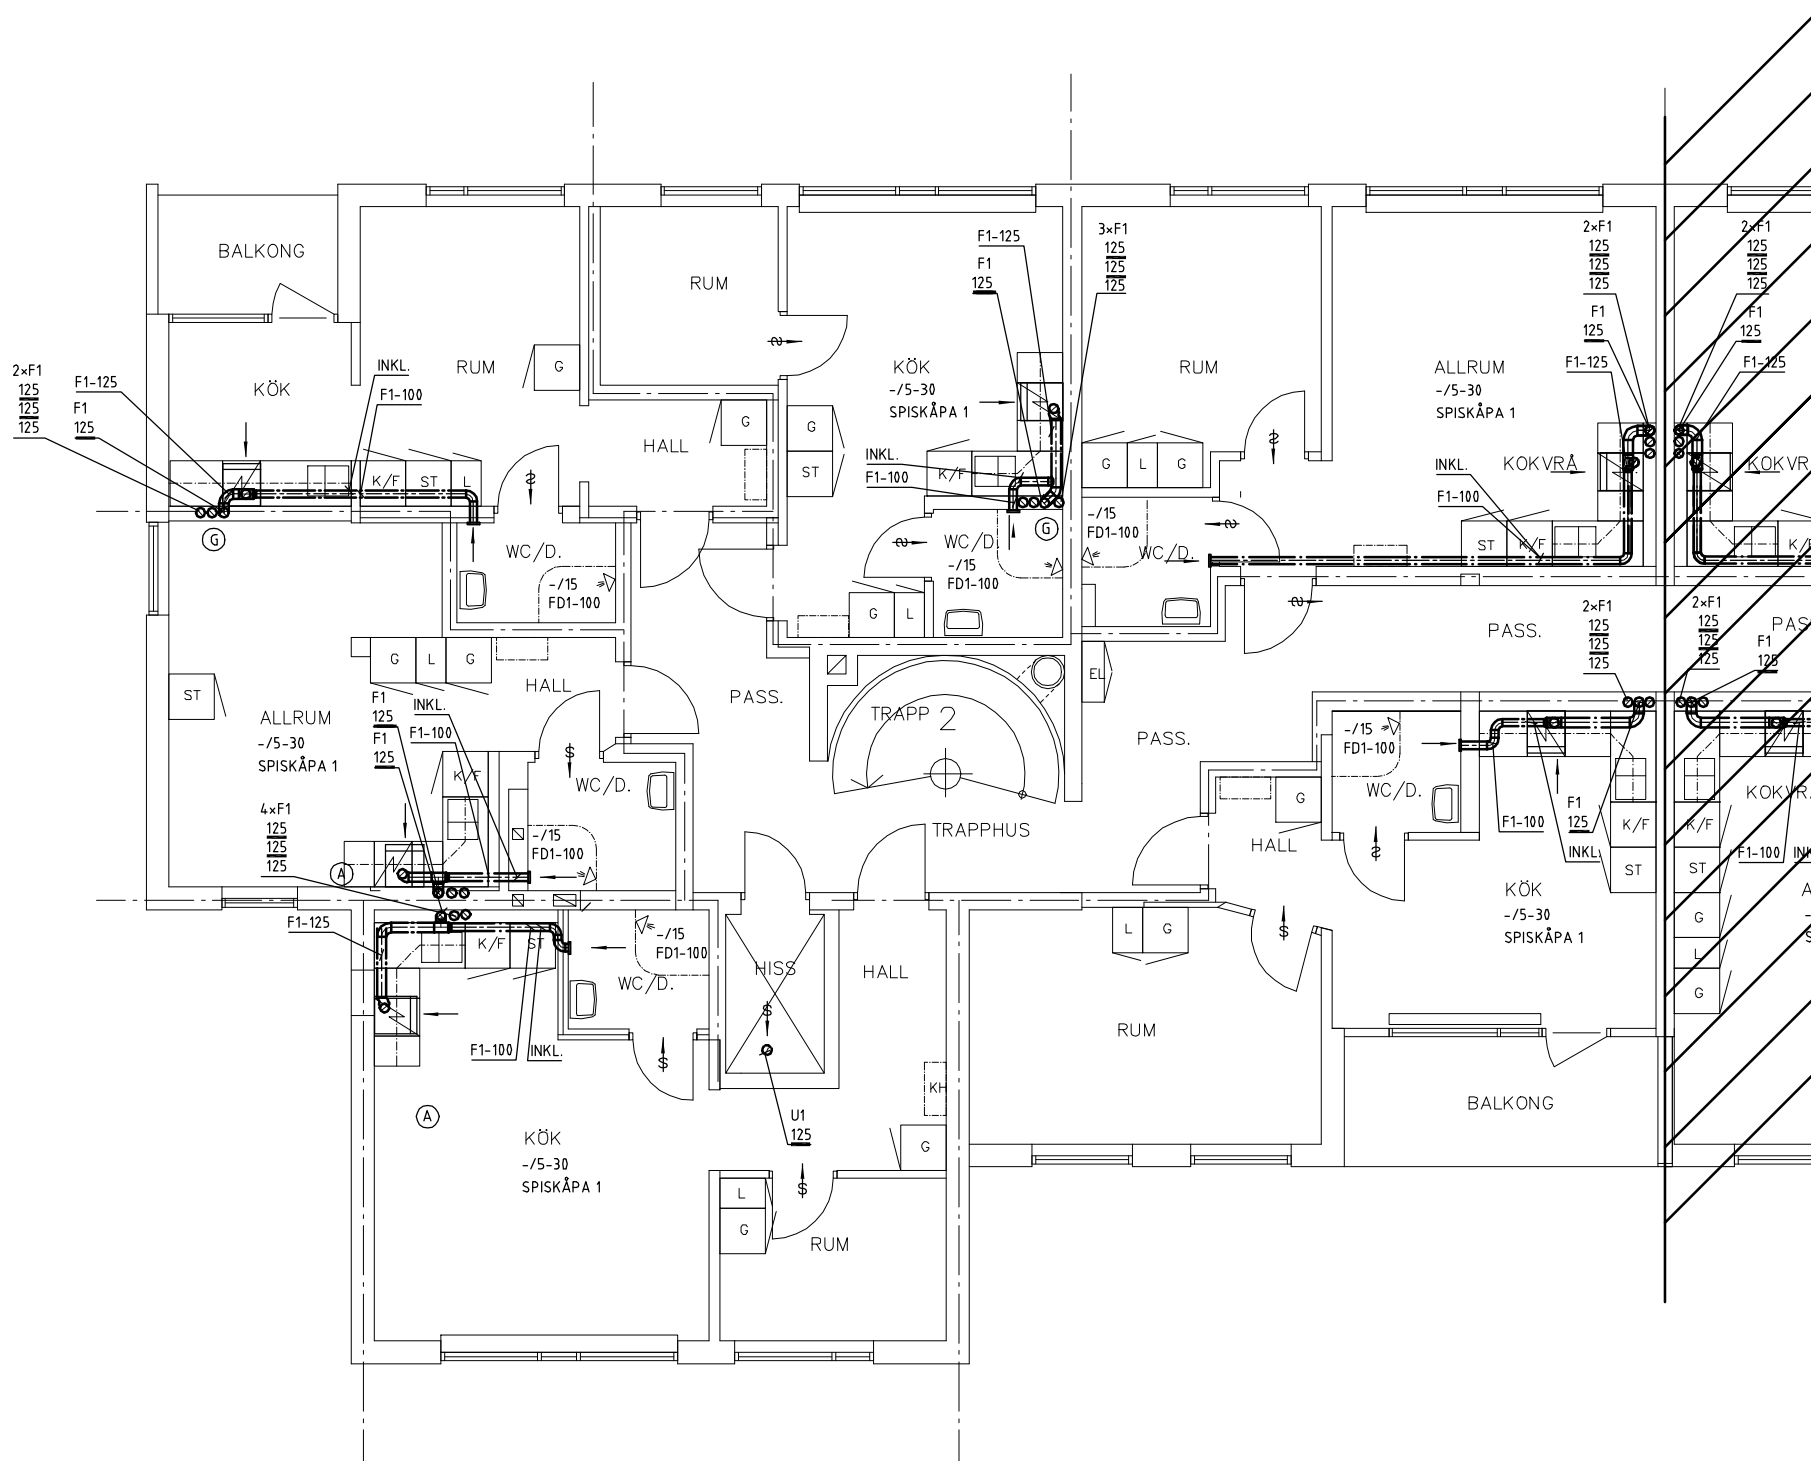

		RELATIONSÄRITNING	L.A.	2003-11-18
REV	ANT	ÄNDRINGEN AVSEER	SIGN	DATUM
RELATIONSHANDLING				
PROJEKT 4 002-24 009 STUDENTLÄGNHETER Kv. INSTAGENT ETTAP 3, GÄVLÉ				
		Gävleårgårarna S. Kungsvägen 25 Box 456 801 06 GÄVLÉ Tel. 026-172700 Fax. 026-172707		
		INGENJÖRSBYRÅ AB N. SKEPPSBRÖN 7, 803 10 GÄVLÉ Tel 026/533500 Fax 026/519555		
A	CM Bygghuset AB S. Järnveggen 79, 805 92 GÄVLÉ	TEL 026 - 51 99 12 FAX 026 - 51 92 75		
K	CM Bygghuset AB S. Järnveggen 79, 805 92 GÄVLÉ	TEL 026 - 51 99 12 FAX 026 - 51 92 75		
E	Gävle Energiförnyelse AB H. Skogstegen 7, 803 10 GÄVLÉ	TEL 026 - 41 25 19 FAX 026 - 41 25 21		
V	KEA Ingenjörskonst AB H. Skogstegen 7, 803 10 GÄVLÉ	TEL 026 - 52 35 05 FAX 026 - 51 95 55		
UPPDRA NR 977-25-00		RITAD/KONSTR AV BB DE		
DATUM 2002-06-25		ANSVARIG D. ENGDALH		
SÄTRA 58:4, Pinnmovägen 2-14 OMBYGGNAD BEF. FLERBOSTADSHUS TILL STUDENTLÄGNHETER PLAN 1 OCH 2 TR, ENTRÉ 2 LUFTHANDLING				
SKALA 1:50/A1 1:100/A3		NUMMER V57-3-031		
				DET