


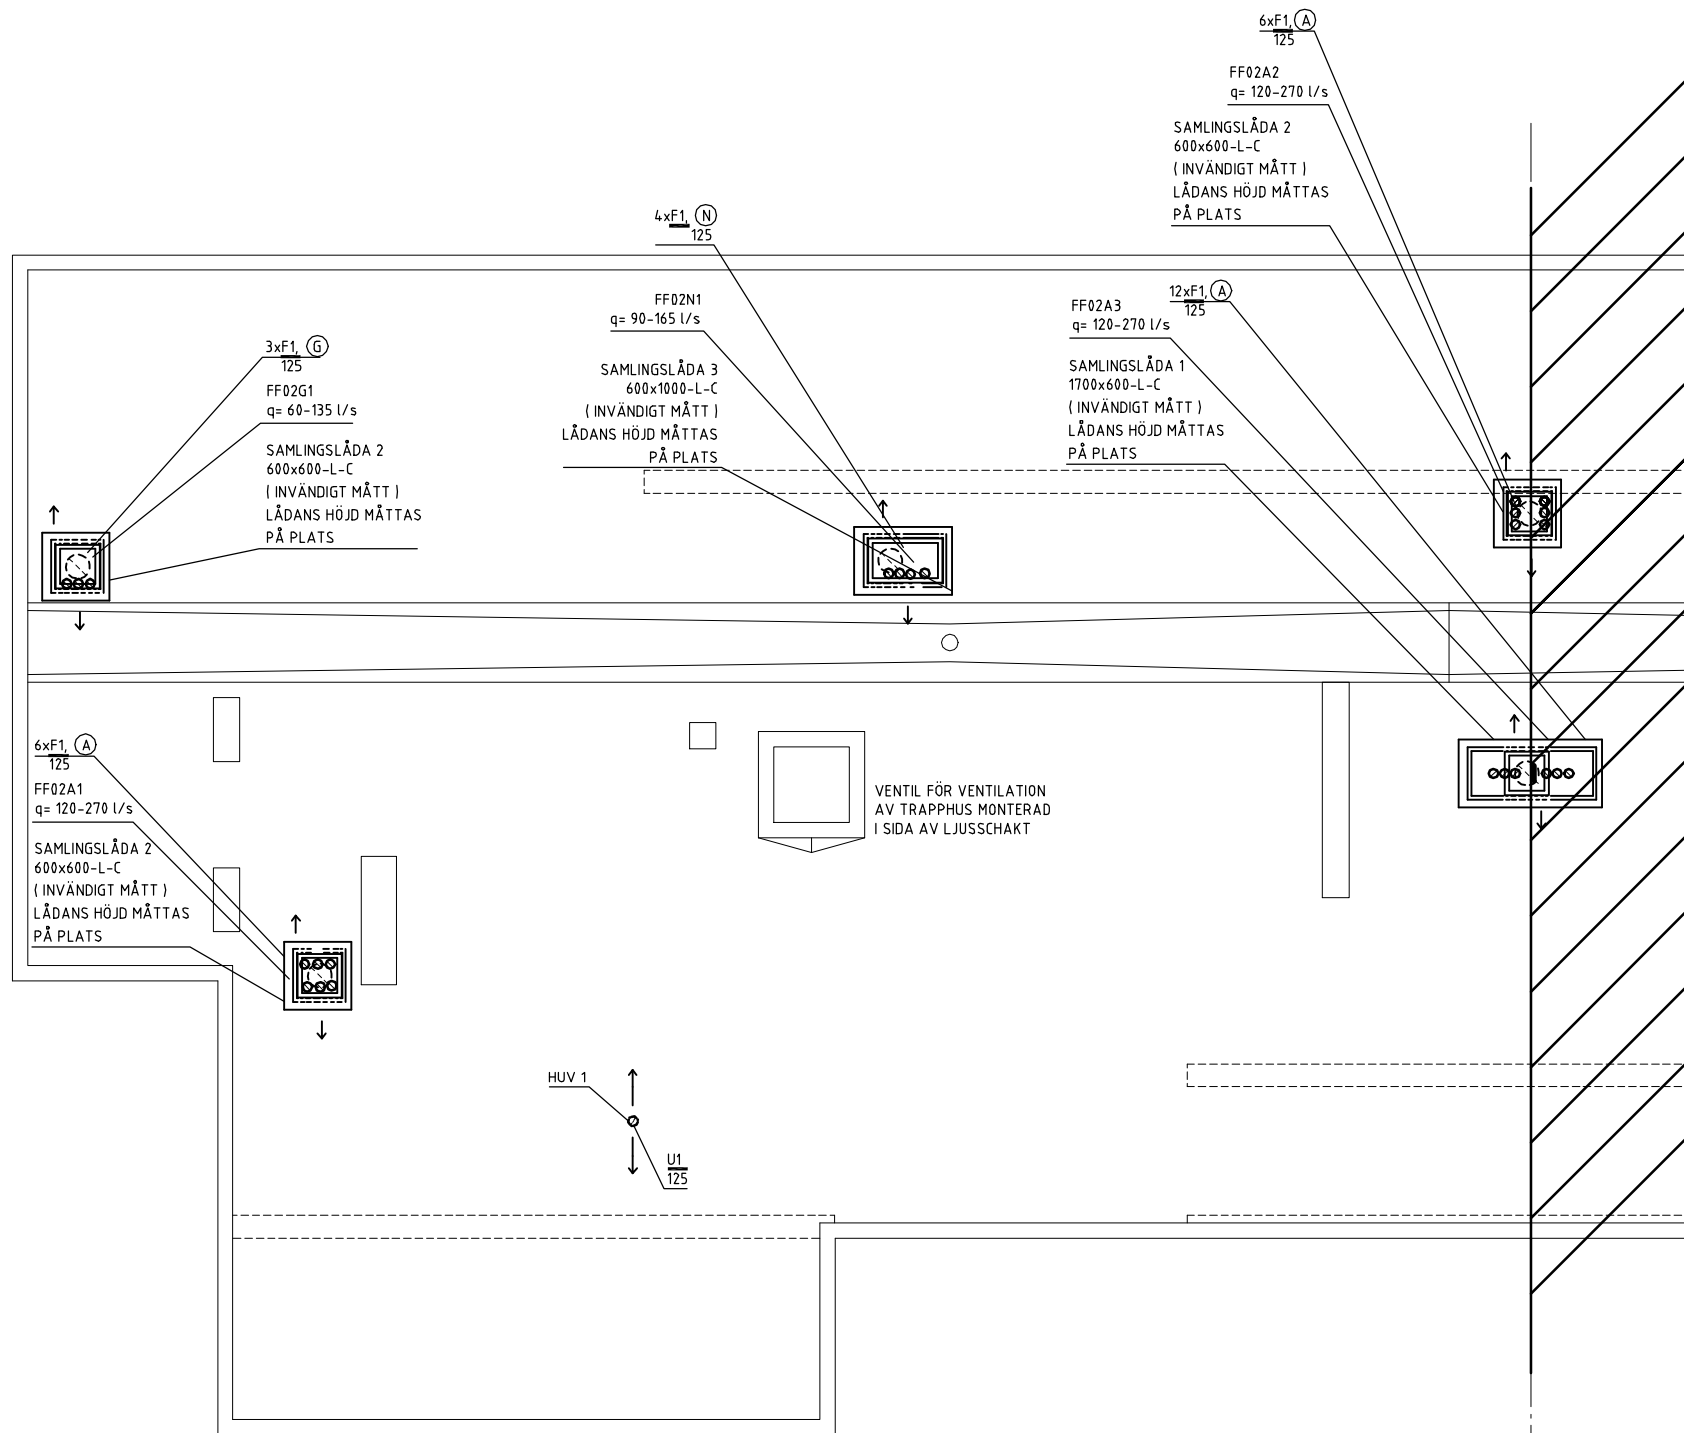

ANVISNINGAR
57 LUFTBEHANDLING

GENERELLT GÄLLER ATT 30mm LÄMNAS MELLAN KANAL OCH TAK FÖR KORSANDE ELDRAGNING I LÄGENHET

Isolering

- B = Brandisolering, EI30
- C = Brandisolering, EI60
- K = Kondensisol
- L = Invändig ljudisolering 50 mm

Apparater

- FF--A- = Frånluftsfläkt Fabrikat: Gebhardt, Typ:RDM31-2528-4D
- FF--B- = Frånluftsfläkt Fabrikat: Gebhardt, Typ:RDM31-2528-4D
- FF--E- = Frånluftsfläkt Fabrikat: Gebhardt, Typ:RDM31-3535-4D
- FF--F- = Frånluftsfläkt Fabrikat: Gebhardt, Typ:RDM31-2528-4D
- FF--G- = Frånluftsfläkt Fabrikat: Gebhardt, Typ:RDM31-2528-4D
- FF--H- = Frånluftsfläkt Fabrikat: Gebhardt, Typ:RDM31-2528-4D
- FF--I- = Frånluftsfläkt Fabrikat: Gebhardt, Typ:RDM31-2528-4D
- FF--J- = Frånluftsfläkt Fabrikat: Gebhardt, Typ:RDM31-3535-4D
- FF--K- = Frånluftsfläkt Fabrikat: Gebhardt, Typ:RDM31-2528-4D
- FF--L- = Frånluftsfläkt Fabrikat: Gebhardt, Typ:RDM31-2528-4D
- FF--M- = Frånluftsfläkt Fabrikat: Gebhardt, Typ:RDM31-2528-4D
- FF--N- = Frånluftsfläkt Fabrikat: Gebhardt, Typ:RDM31-2528-4D
- FF--O- = Frånluftsfläkt Fabrikat: Gebhardt, Typ:RDM31-2528-4D
- FF--HISS = Frånluftsfläkt Fabrikat: Systemair K/KV 100M komplett med rumstermostat RT 0-30


Kanaler, ljuddämpare, spjäll

- F1 = Frånluftskanal, förz
- U1 = Uteluftskanal, förz
- A1 = Avluftskanal, förz

Don, galler etc

- FD1 = Frånluftsdon, Fabrikat: KB, Typ: KVB
- YG1 = Ytterväggsgaller Lindab VR
- YG2 = Ytterväggsgaller typ Bevent BRYJ-1
- SP1 = Spjäll Halton PTS motorstyrt mot TT och TS, on/off
- HUV 1 = Takhuv, Kineshatt
- ÖD1 = "Överluftsdon" 2*Lindab USAV
- TV1 = Tallriksventil
- SPISKÅPA 1 = Volymkåpan, PM90, BREDD 500mm
- SAMLINGSLÅDA 1 = invändigt mått LxBxH = 1700x600-L-C
- SAMLINGSLÅDA 2 = invändigt mått LxBxH = 600x600-L-C
- SAMLINGSLÅDA 3 = invändigt mått LxBxH = 1000x600-L-C
- SAMLINGSLÅDORNAS HÖJD MÄTTAS PÅ PLATS
- ANSLUTNING FÖR SAMLINGSLÅDA 1 MOT BJÄLKLAG KAN
- VARIERA NÅGOT PGA DELANDE VÄGGAR MELLAN HUSKROPPAR

GENERELLT GÄLLER ATT 30mm LÄMNAS MELLAN KANAL OCH TAK FÖR KORSANDE ELDRAGNING I LÄGENHET

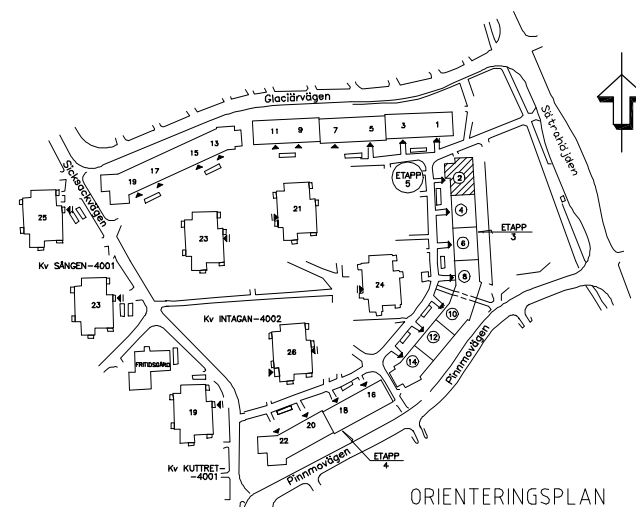

RELATIONSRTNING		L.A	2003-11-18																
REV	ANT	ÄNDRINGEN AVSER	SIGN																
RELATIONSHANDLING																			
PROJEKT 4 002-24 009																			
STUDENTLÄGENHETER																			
Kv. INTAGAN ETAPP 3, GÄVLE																			
 Gavlegårdarna S. Kungsvägen 25 Box 456 801 06 GÄVLE Tel. 026-172700 Fax. 026-172707																			
 INGENIÖRSBYRÅ AB N. SKEPPSBRON 7, 803 10 GÄVLE Tel 026/533500 Fax 026/519555																			
<table><tr><td>A</td><td>Om Bygghuset AB</td><td>S. Järnvägsgränd 21A, 805 92 GÄVLE</td><td>TEL 026 - 51 39 57 FAX 026 - 51 92 74</td></tr><tr><td>K</td><td>Om Bygghuset AB</td><td>S. Järnvägsgränd 21A, 805 92 GÄVLE</td><td>TEL 026 - 51 39 57 FAX 026 - 51 92 74</td></tr><tr><td>E</td><td>Gavle Bygghuset AB</td><td>N. Skarpsåsen 7, 805 18 GÄVLE</td><td>TEL 026 - 41 24 97 FAX 026 - 41 24 97</td></tr><tr><td>V</td><td>NEA Ingeniörbyrå AB</td><td>N. Skarpsåsen 7, 805 18 GÄVLE</td><td>TEL 026 - 53 35 88 FAX 026 - 51 95 25</td></tr>
UPPDRAG NR 977-251-00		RT/AD/KNSTR AV BB	HANDELAGGARE DE																
DATUM 2002-06-25		ANSVARIG D. ENGBAHL																	
SÄTRA 58:4, Pinnmovägen 2-14																			
OMBYGGNAD BEF. FLERBOSTADSHUS TILL																			
STUDENTLÄGENHETER																			
TAKPLAN, ENTRÉ 2																			
LUFTBEHANDLING																			
SKALA 1:50/A1 1:100/A3		NUMMER	BET																
		V57-3-041																	