
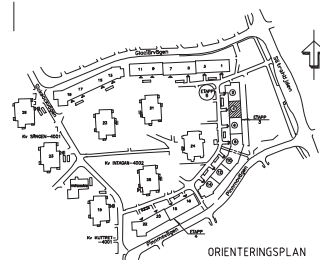


LUFTBEHANDLINGSINSTALLATIONER
ANVISNINGAR SE RITNING V57-3-041

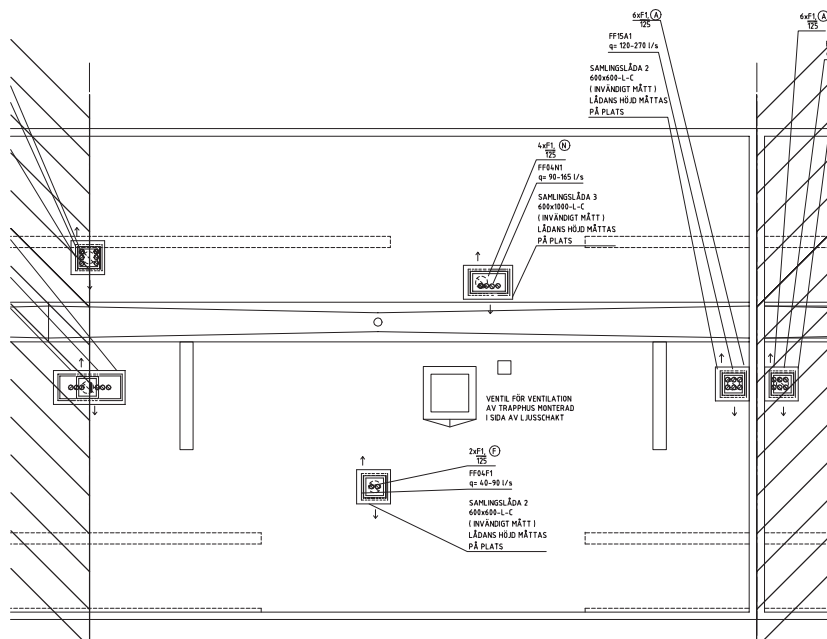

RELATIONSRIKTNING		LA	2003-11-18
REV	ART	ANMÄRKNING	ÖVER
RELATIONSHANDLING			
PROJEKT			
4002-24009			
STUDENTLÄGENHETER			
Kv. INTAGAN ETAPP 3, GÄVLE			
Gävle&rdarna			
S. K. 1988-08-25			
REV. 06. 06. 06. 06.			
Tel. 026-172700 Fax. 026-172707			
INGENJÖRSBYRÅ AB			
K. SÖDERSTRÅKET 7, 803 11 GÄVLE			
SPEKULUM			
977-251-00			
D. ENGDAHL			
2002-06-25			
SÄTRA 584, Finnsvägen 2-14			
OMBYGGNAD BEF. FLERBOSTADSHUS TILL			
STUDENTLÄGENHETER			
TAKPLAN, ENTRÉ 4			
LUFTBEHANDLING			
SKALA 1:50/A1			
V57-3-042			
		[M]	