


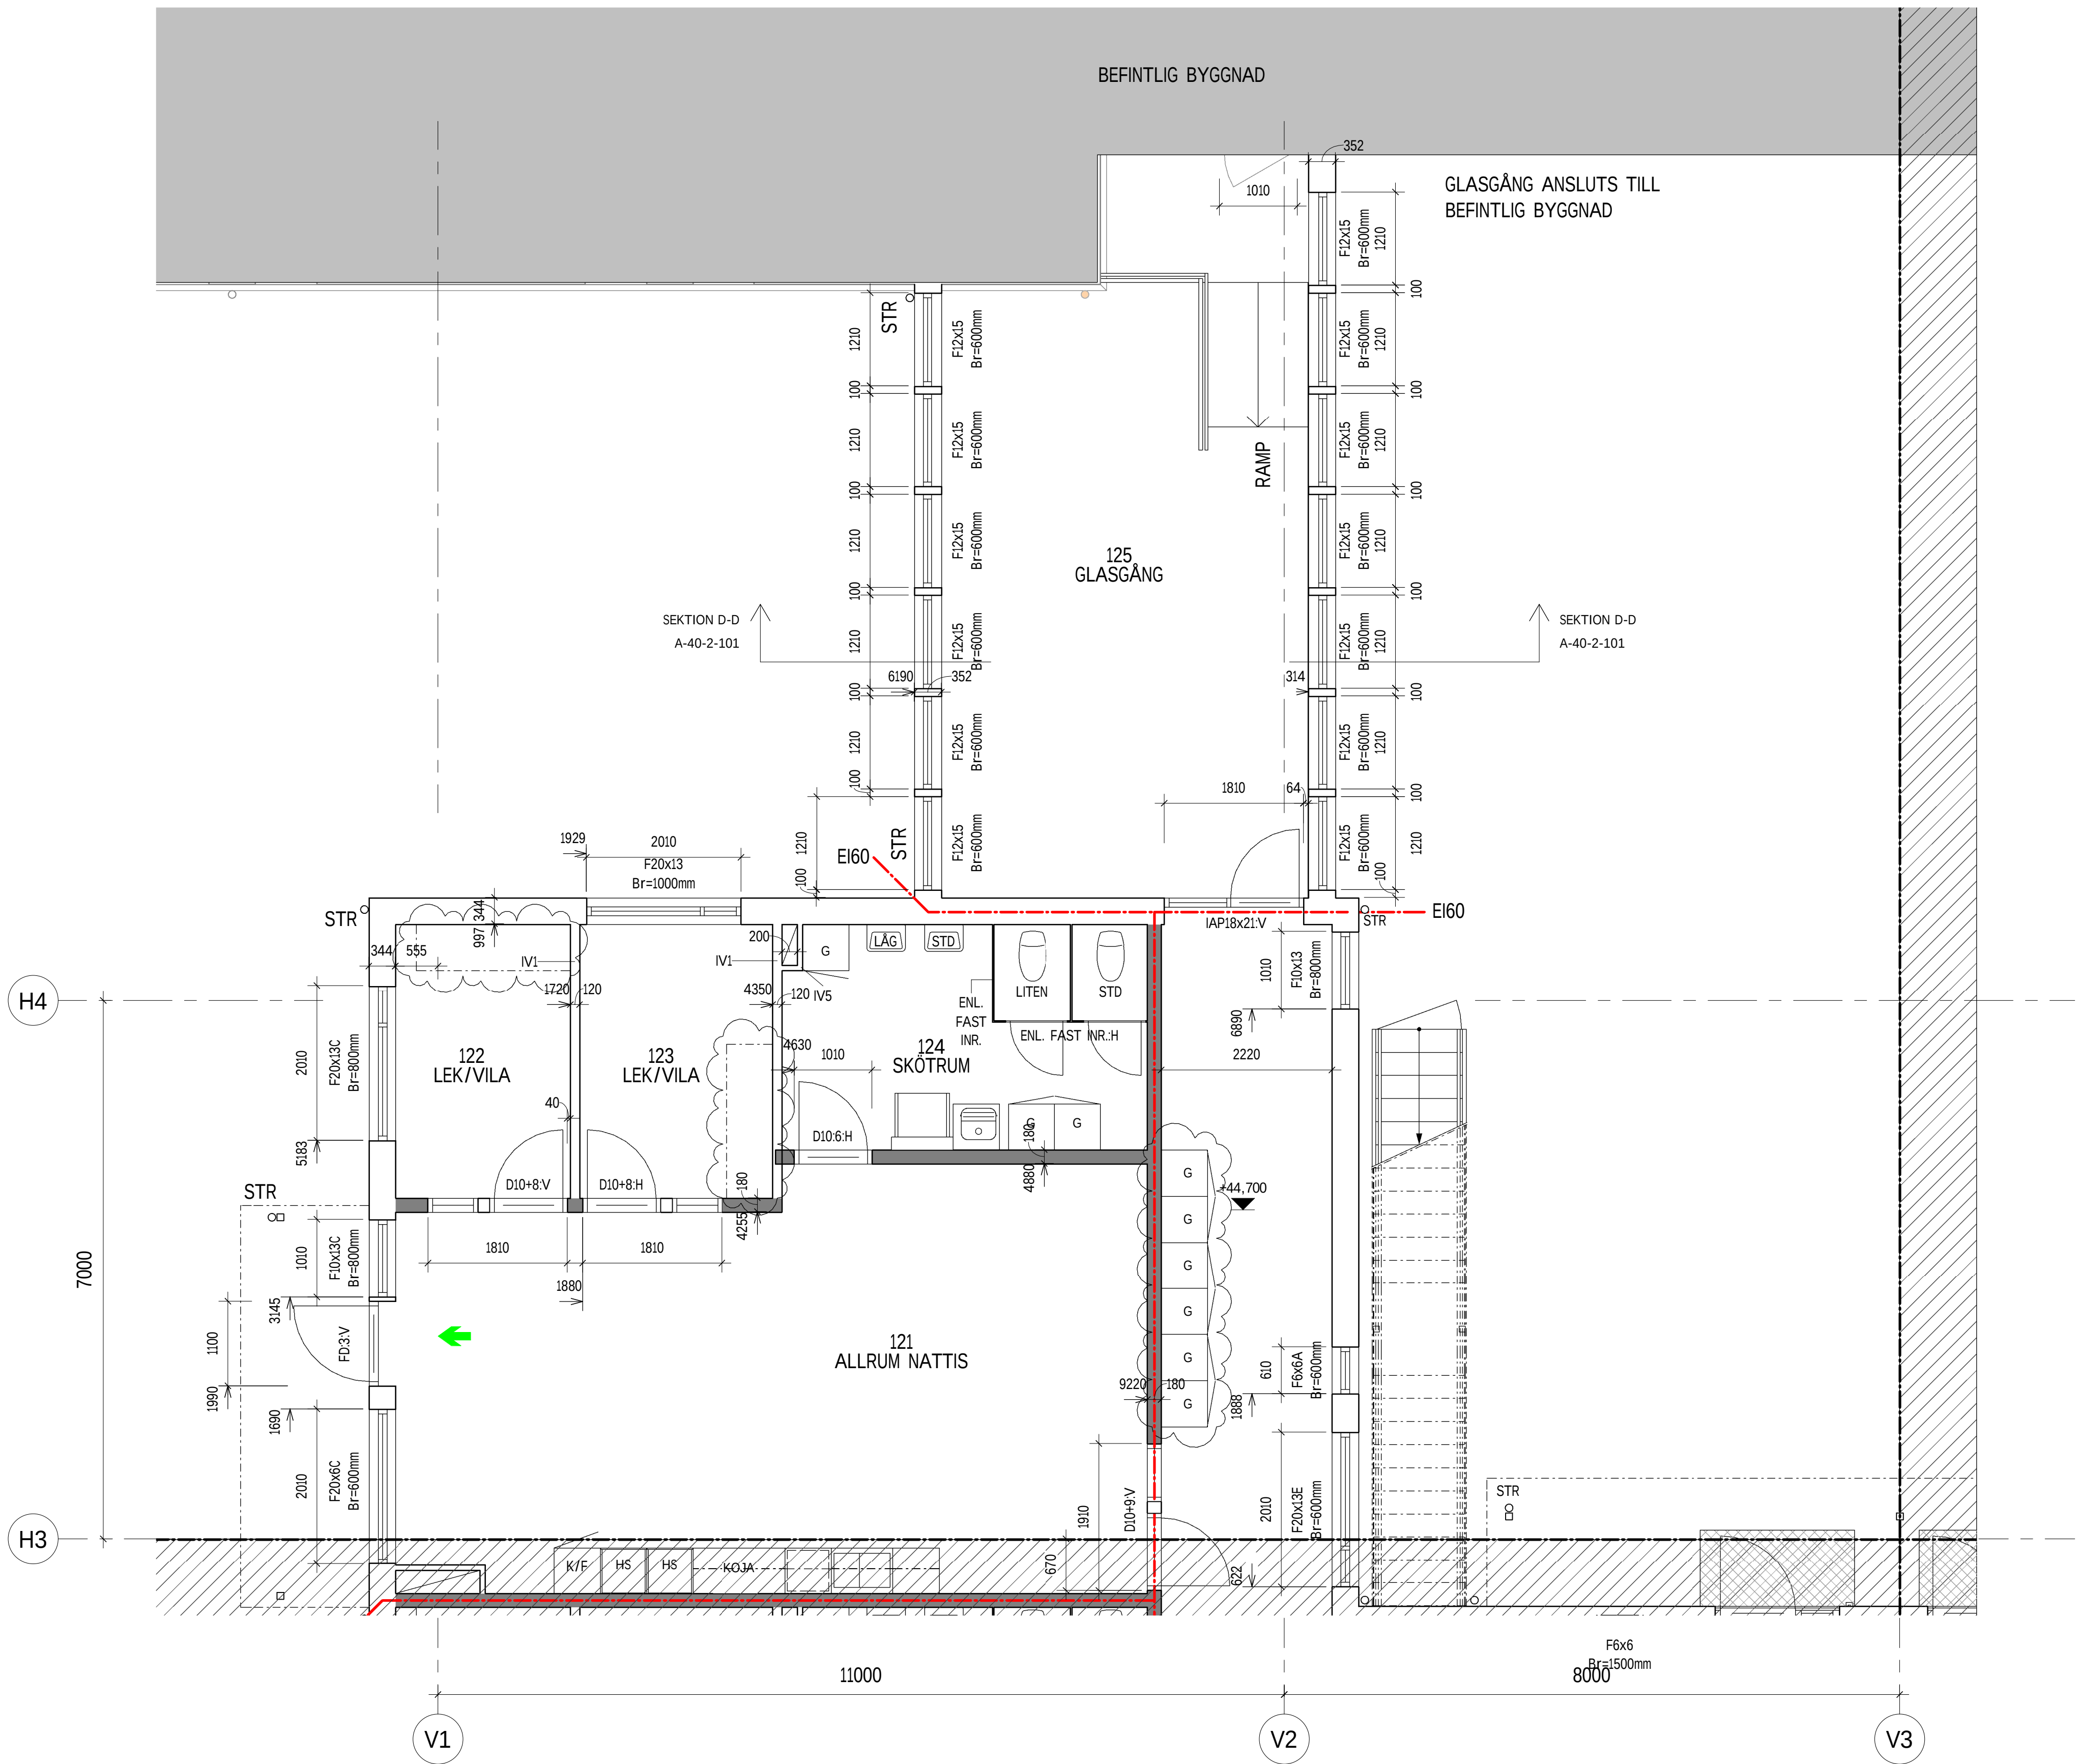

FÖRKLARINGAR

MÄTT ANGES I MILLIMETER
PLUSHÖJDER ANGES I METER OCH AVSER FÄRDIG YTA DÄR EJ ANNAT ANGES
MÄTT KONTROLLERAS PÅ PLATS FÖRE UTFÖRANDE
MÄTTSATTA DELAR GÄLLER FÖRE SKALMÄTT

- BRANDCELLSGRÄNS EI 60
- BÄRANDE VÄGG ENL. K
- LÄTTVÄGG, PLATSBYGGD
- UTRYMNINGSVÄG
- IVX VÄGGTYP
- AK ARMBÄGSKONTAKT
- AF AVFUKTARE

FÖRESKRIFTER

FÖR HÅLTAGNINGAR SE ÄVEN K-, VVS OCH EL-HANDLINGAR

EJ MÄTTSATT DÖRR I LÄTTVÄGG PLACERAS 100 MM FRÅN VÄGG ALTERNATIVT CENTRISKT.

VÄGGABSORBENT ÄR ECOPHON AKUSTO WALL MED SUPER G GLASFIBERVÄV (SLAGTÄLIG).

SKRAPGALLER WELAND TYP A33X11, ELLER LIKVÄRDIGT. GALLER MONTERAS I RIKTNING FÖR BÄSTA AVSKRAPNINGSFUNKTION.

HÄNVISNINGAR

SEKTIONER	A-40-2-101
FASADER	A-40-3-101 - A-40-3-102
FASADDETALJER	A-42-6-001 - A-42-6-002
INNERVÄGGAR	A-43-5-005

BET	ANDRNINGEN AVSER	DATUM	SIGN
RELATIONSHANDLING			
NYA FÖRSKOLAN			
DEL AV EDFASTMARK 1:262 SAMT 7:34, ROBERTSFORS			
ROBERTSFORS KOMMUN 915 81 Robertsfors Tel.: 0934-140 00 Fax: 0934-140 14 Epost: kommun@robertsfors.se		 ROBERTSFORS KOMMUN	
		 REKAB ENTREPRENAD	
×	A Sweco Architects AB	tel. +46 8 695 60 00	
	K Tyréns AB	tel. 010-452 20 00	
	VE Mdektchnik AB	tel. 0934-400 97	
	VS CreaNova AB	tel. 090-122 620	
	E Elektro Västerbotten AB	tel. 090-188800	
	M Tyréns AB	tel. 010-452 20 00	
UPPDRAAG NR 11004125		RITAD/KONSTR AV FLIN	HANDLAGGARE KRUT
DATUM 2020-03-20		ANSVARIG K. ZETTERLUND	
PLAN 1 - DEL 1			
SKALA A1 1 : 50 A3 1 : 100		NUMMER A-40-1-011	
BET			