




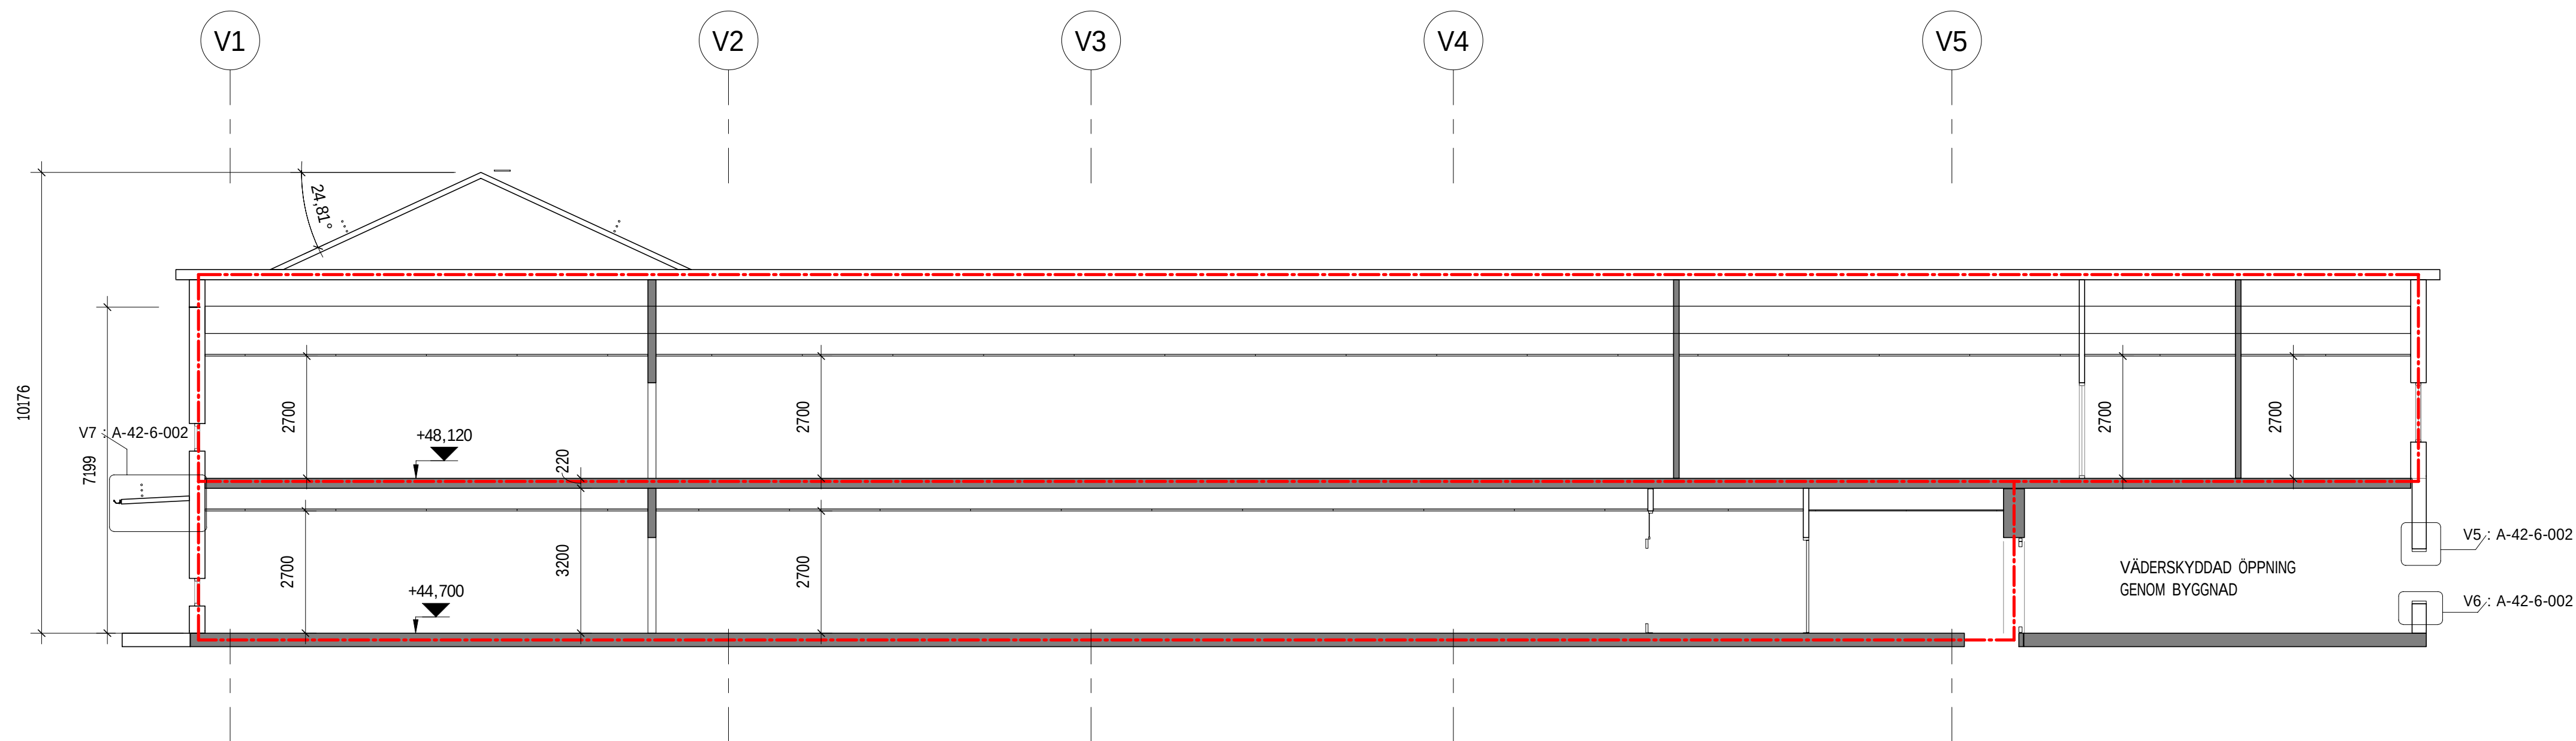


SEKTION A-A

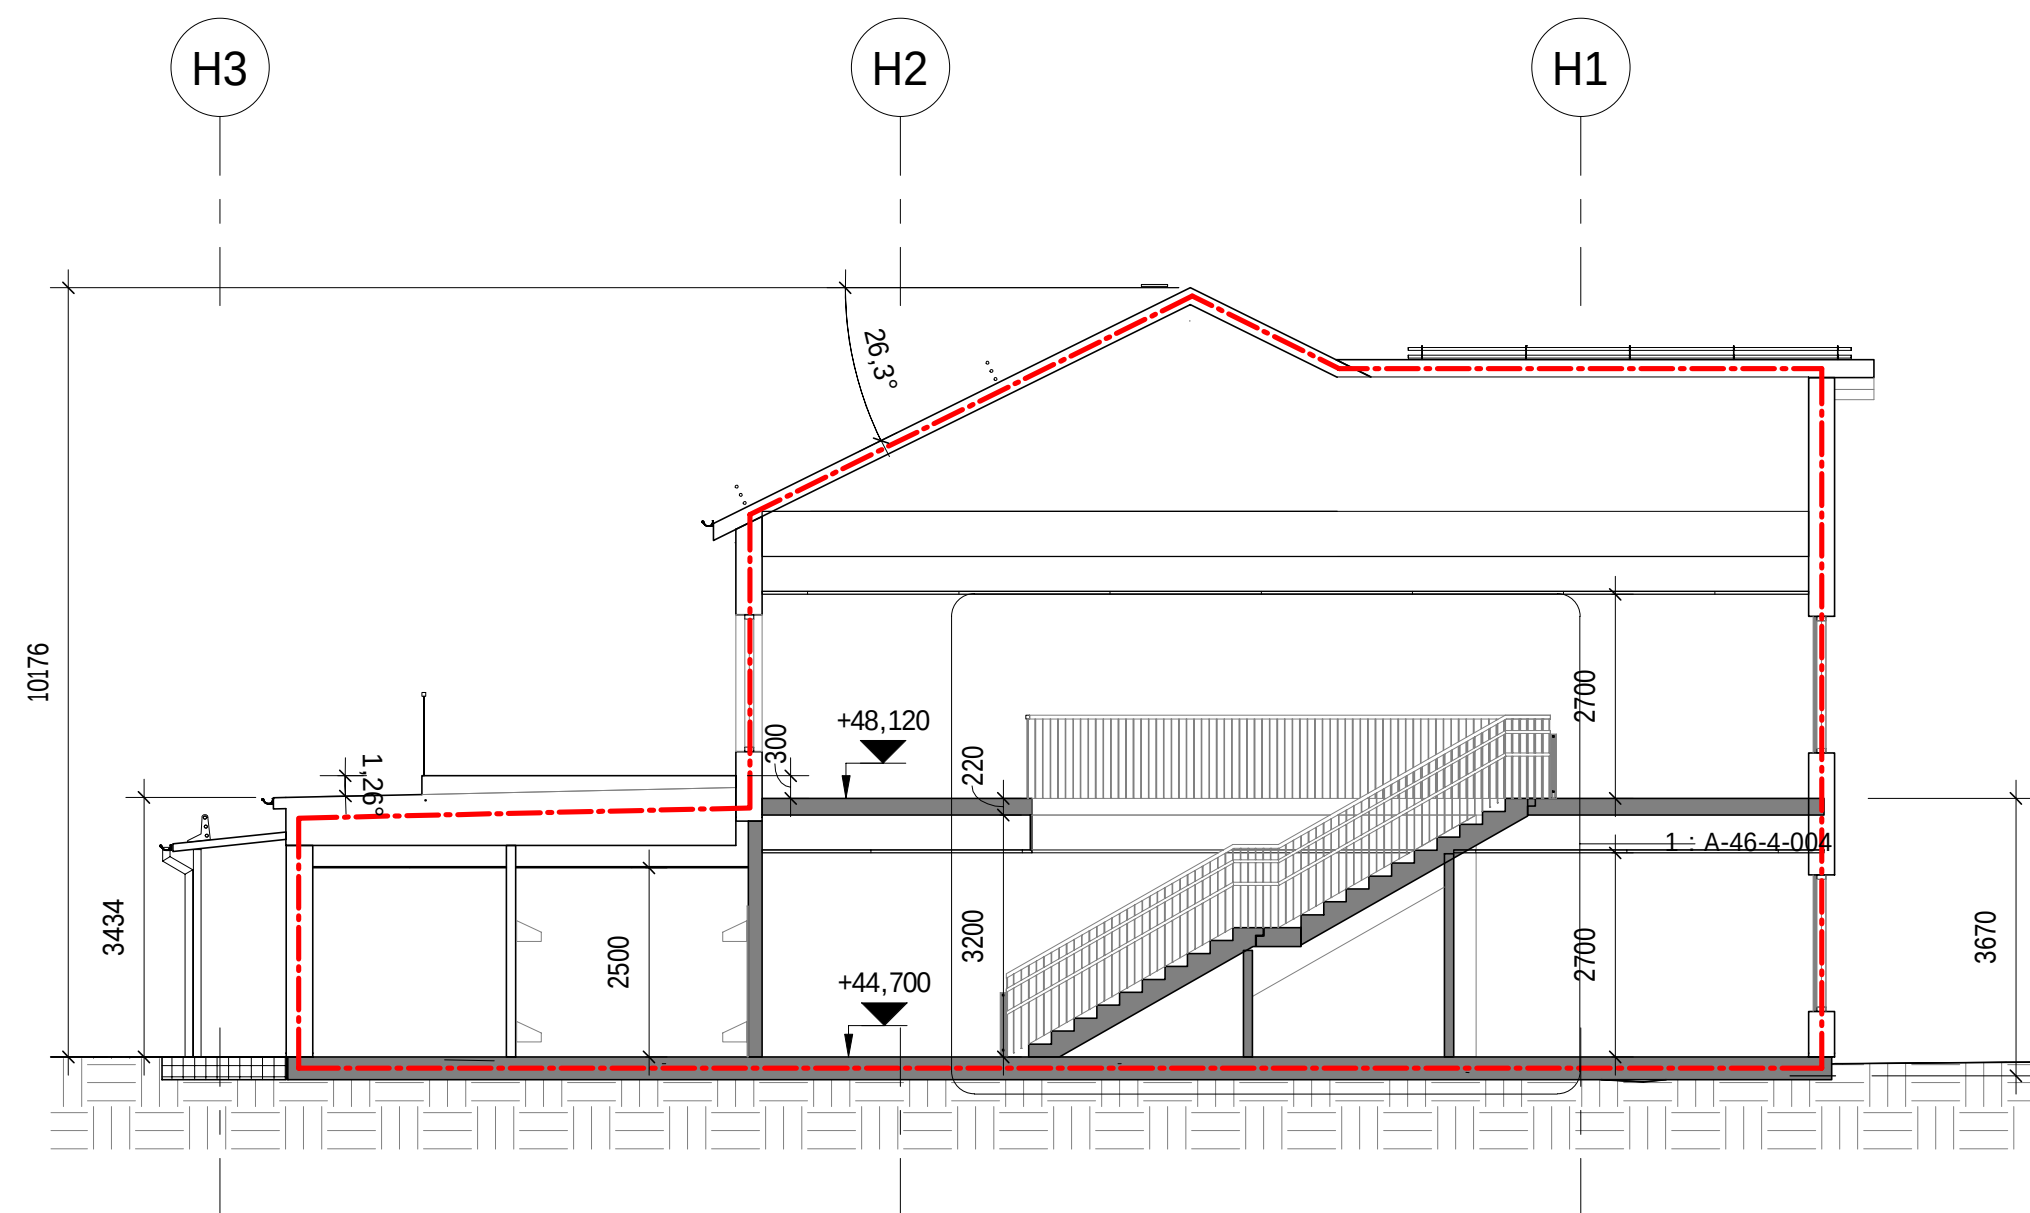


SEKTION B-B

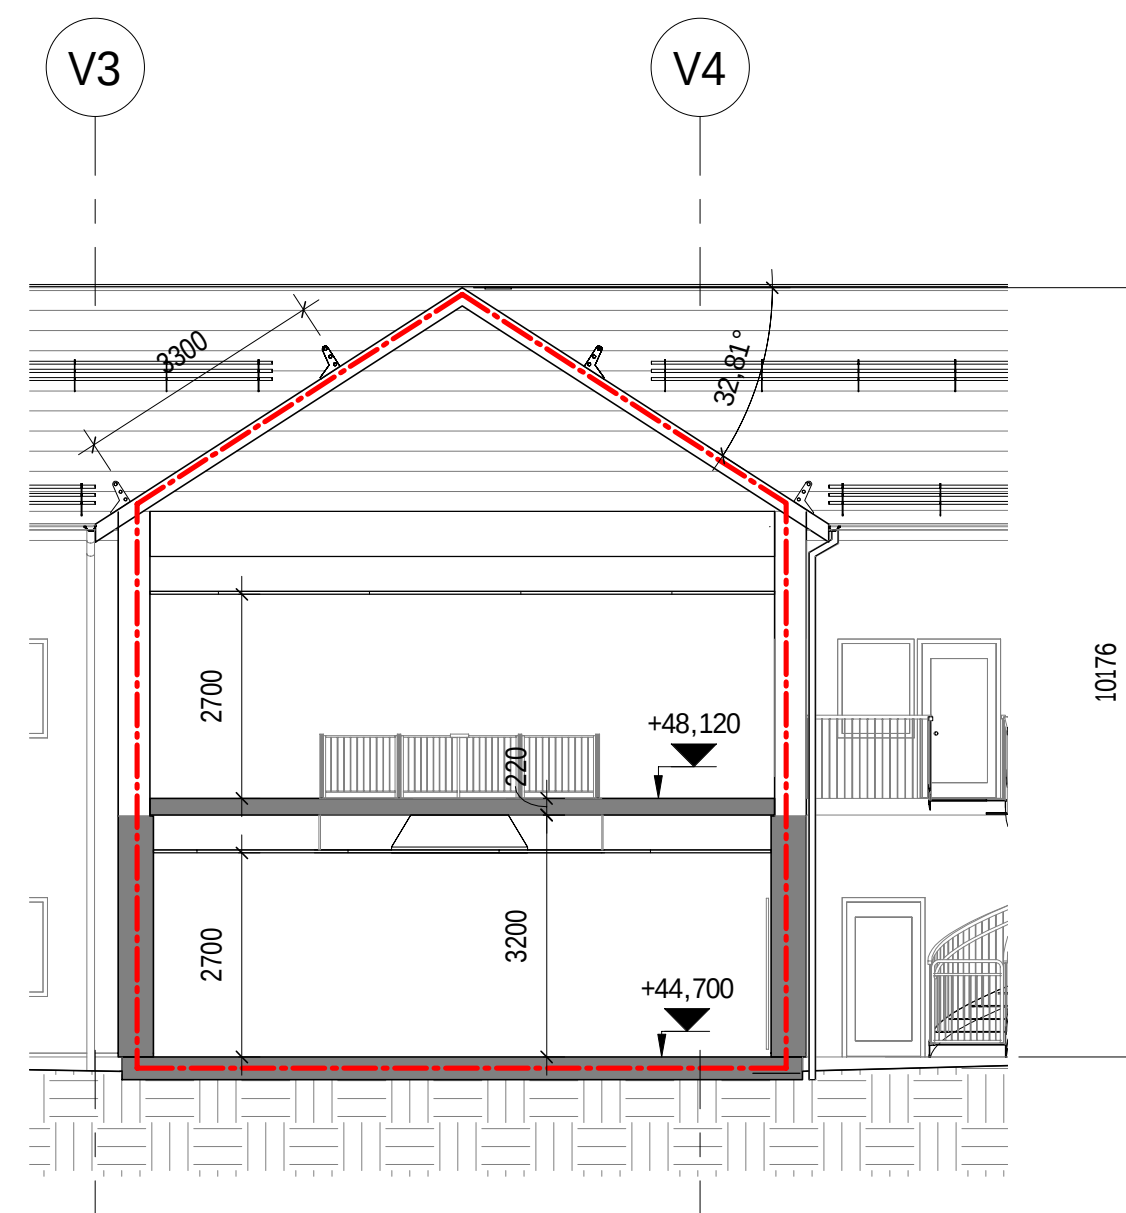


SEKTION C-C

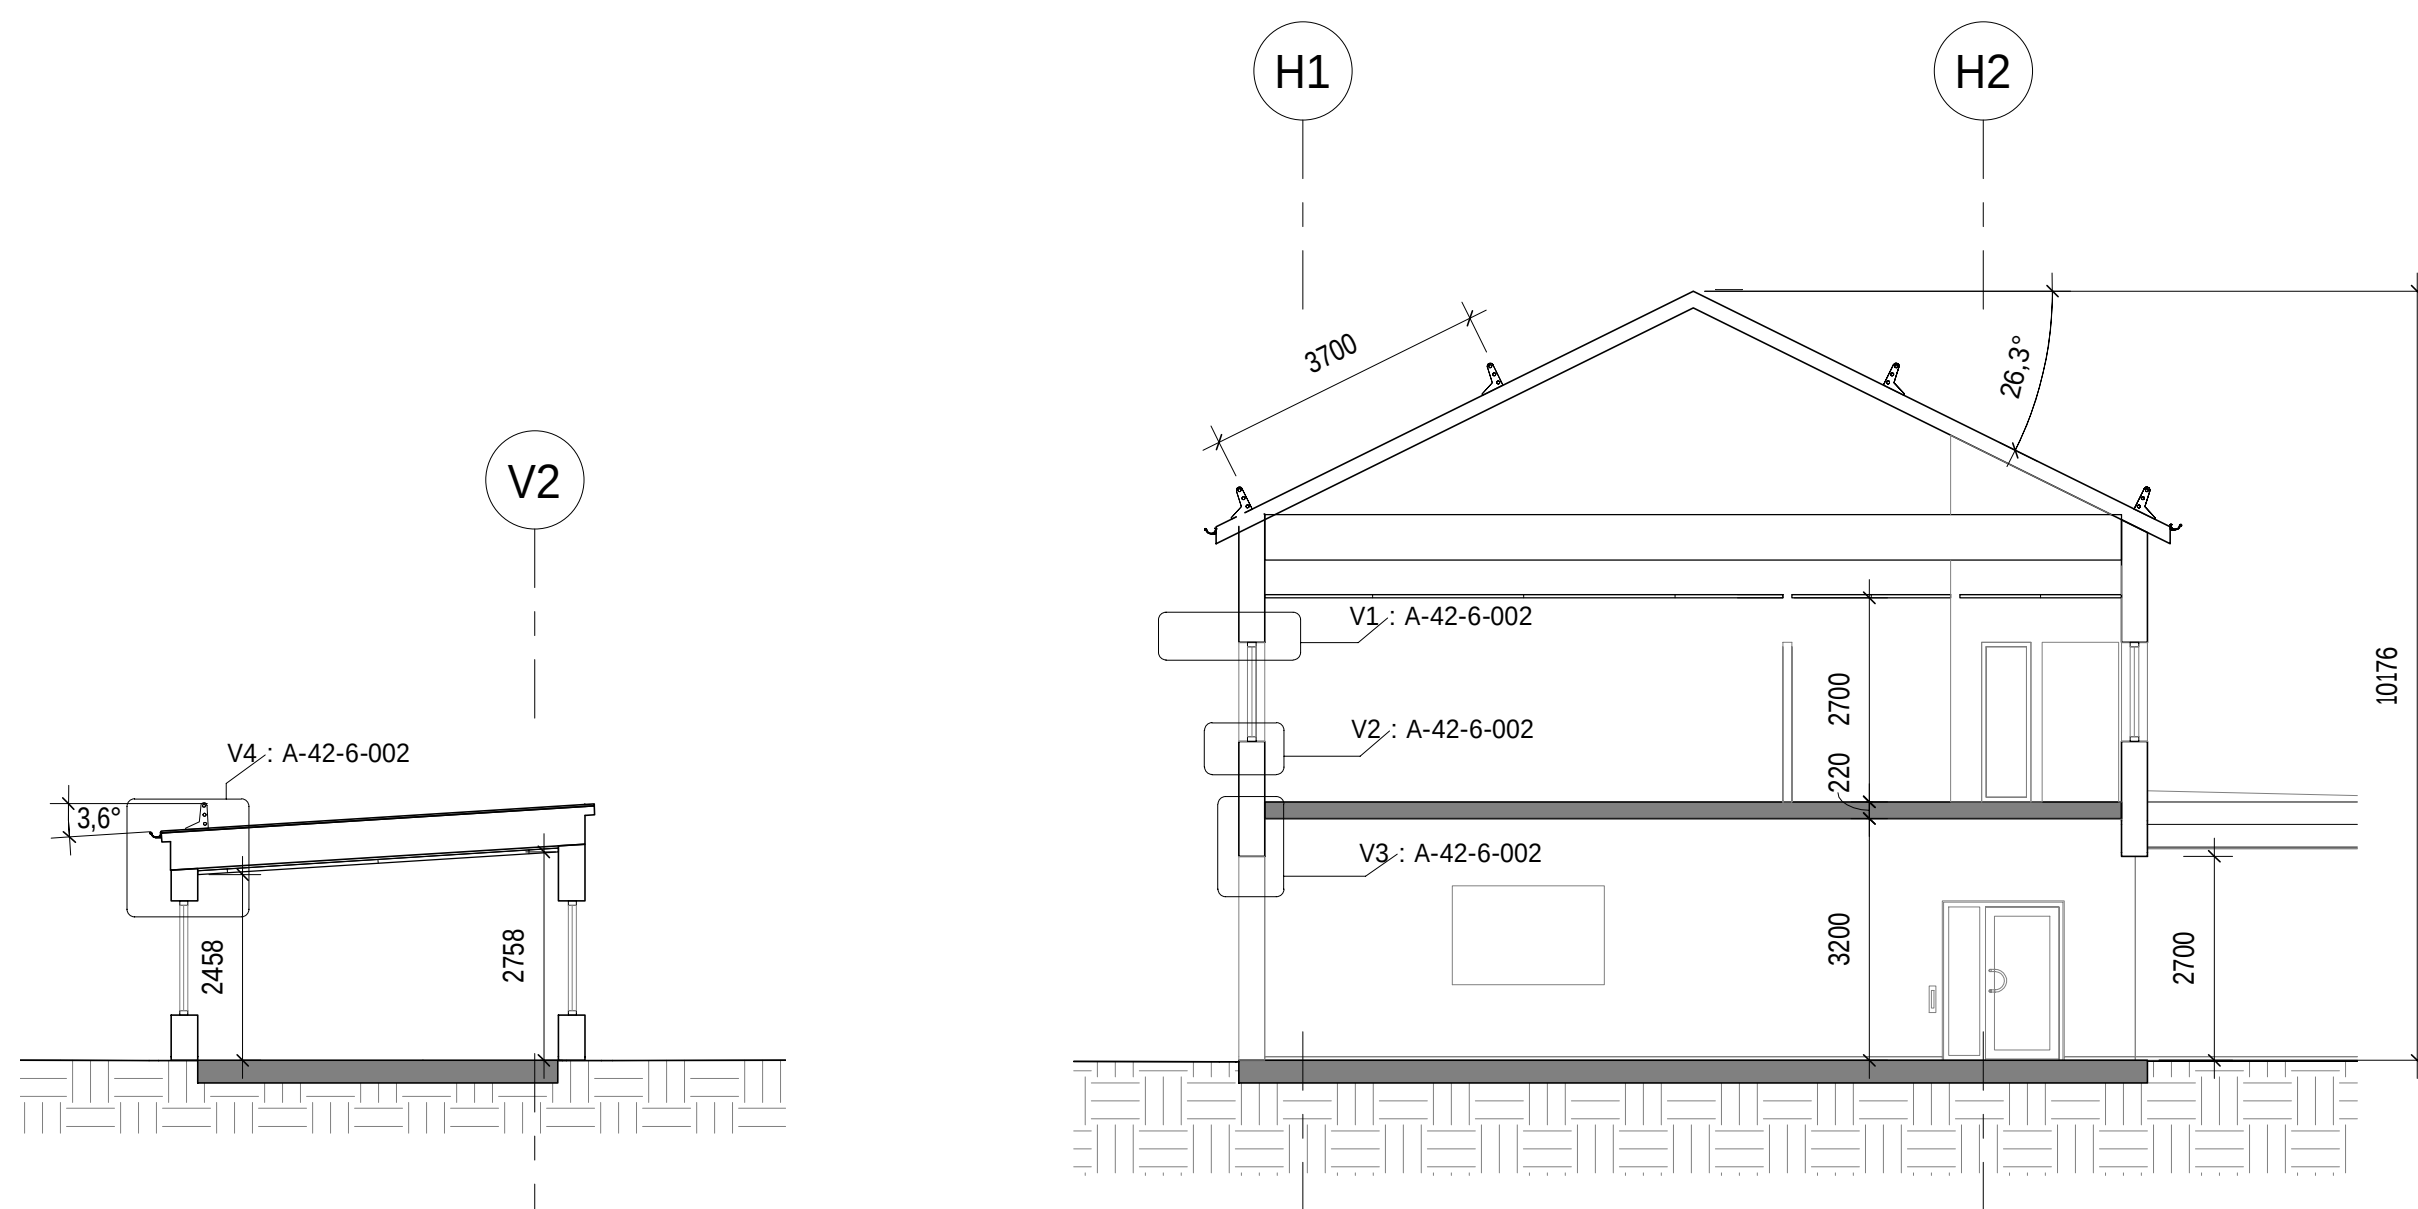

SEKTION D-D

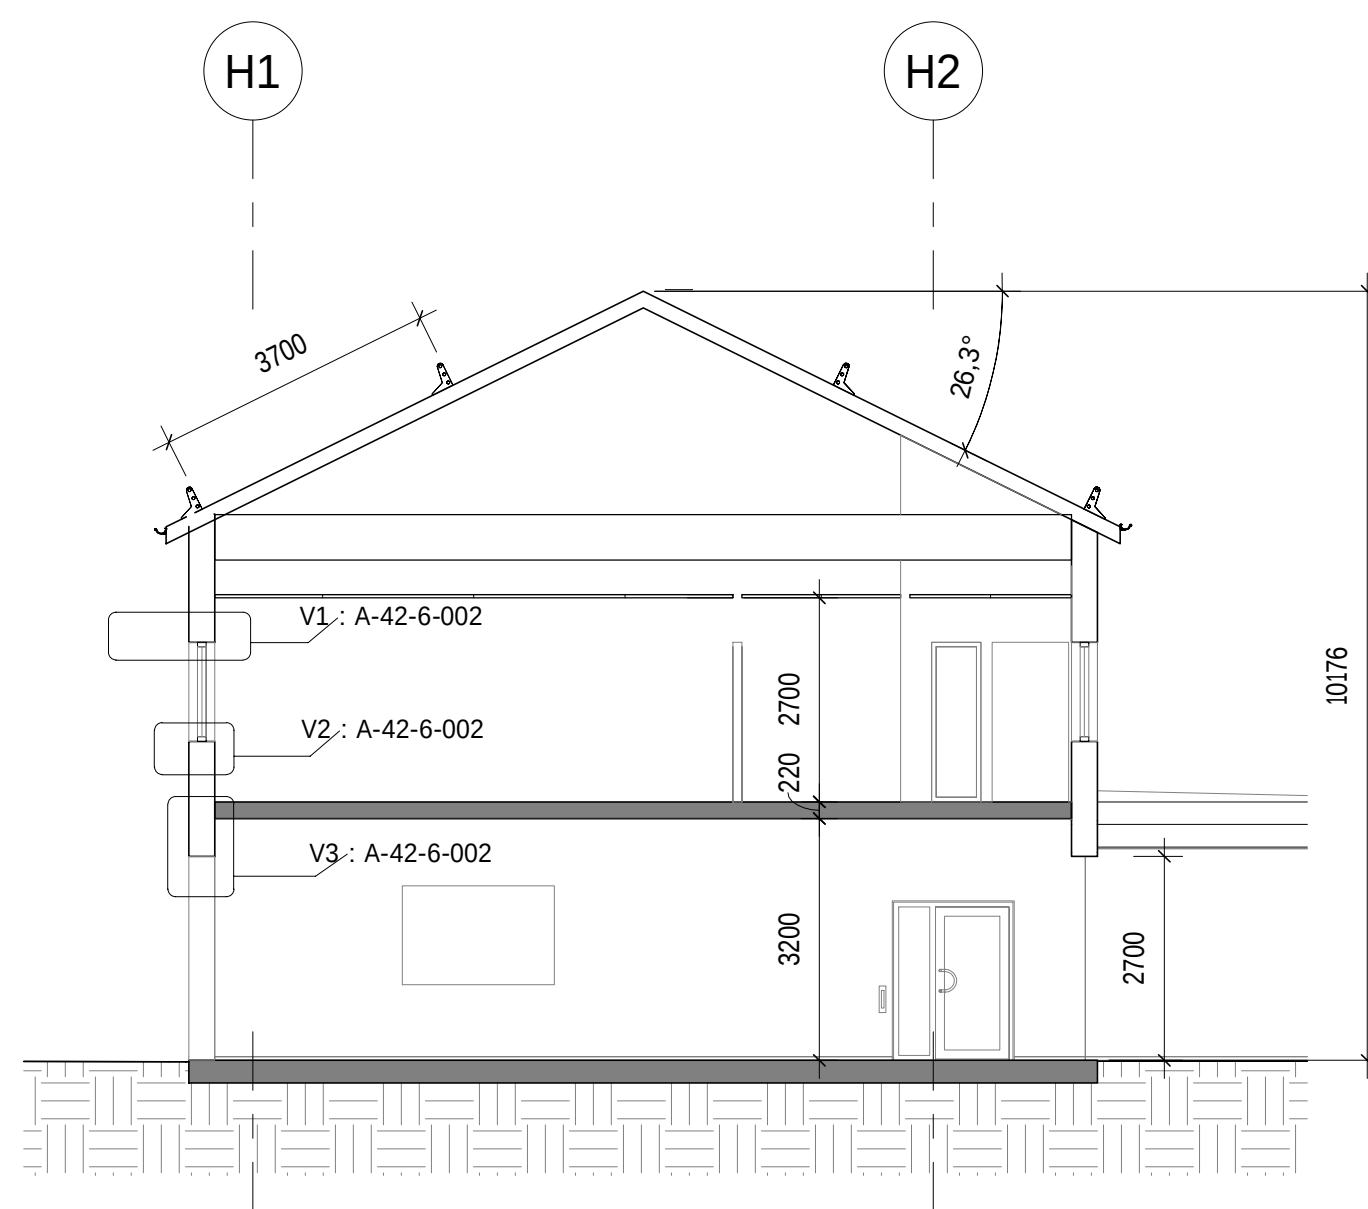

SEKTION E-E

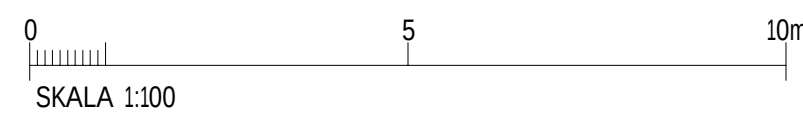

FÖRKLARINGAR

MÄTT ANGES I MILLIMETER
PLUSHÖJDER ANGES I METER OCH AVSER FÄRDIG YTA DÄR EJ
ANNAT ANGES
MÄTT KONTROLLERAS PÅ PLATS FÖRE UTFÖRANDE
MÄTTSATTA DELAR GÄLLER FÖRE SKALMÄTT

--- BRANDCELLSGRÄNS EI 60
--- BYGGNADSDDEL, SKÄRNING

MARK, SKÄRNING

HÄNVISNINGAR

PLANER A-40-1-011 - A-40-1-023
FASADER A-40-3-101 - A-40-3-102
FASADDETALJER A-42-6-001 - A-42-6-002

BET	ÄNDRINGEN AVSER	DATUM	SIGN
RELATIONSHANDLING			
NYA FÖRSKOLAN			
DEL AV EDFASTMARK 1:262 SAMT 7:34, ROBERTSFORS			
ROBERTSFORS KOMMUN 915 81 Robertsfors Tel.: 0934-140 00 Fax: 0934-140 14 Epost: kommun@robertsfors.se		ROBERTSFORS KOMMUN	
		REKAB ENTREPRENAD	
X A	Sweco Architects AB	tel. +46 8 695 60 00	
K	Tyréns AB	tel. 010-452 20 00	
VE	Mdteknik AB	tel. 0934-400 97	
VS	Creanova AB	tel. 090-122 620	
E	Elektro Västerbotten AB	tel. 090-188800	
M	Tyréns AB	tel. 010-452 20 00	
UPPDRAG NR 11004125	RITAD/KONSTR AV FLIN	HANDLAGGARE KRUT	
DATUM 2020-03-20	ANSVARIG K. ZETTERLUND		
SEKTION A-A, B-B, C-C, D-D, E-E			
SKALA A1 1 : 100 A3 1 : 200	NUMMER A-40-2-101	BET	