V-57:11

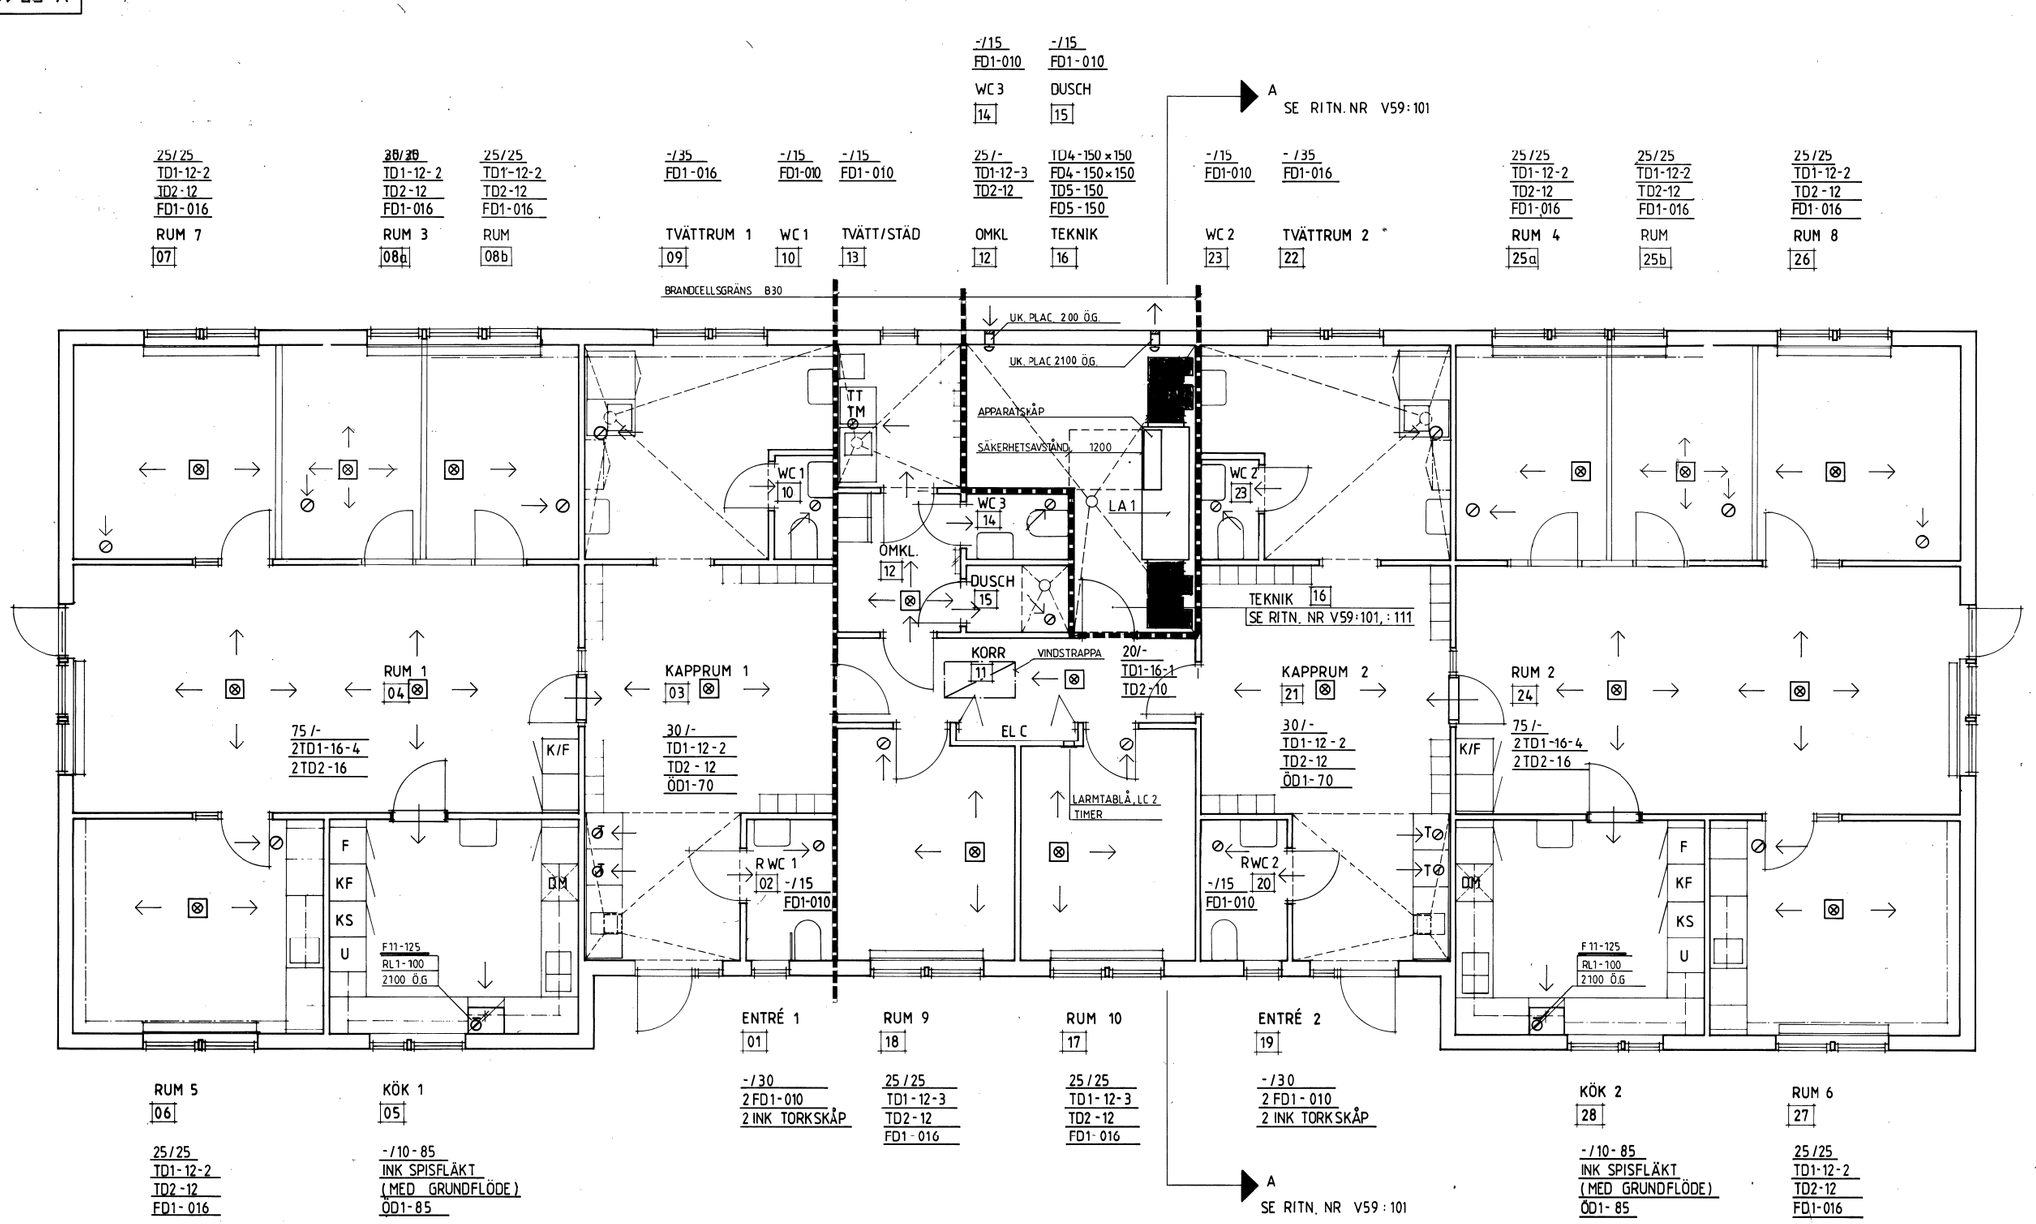

FÖRKLARINGAR LUFTBEHANDLING

F1, T1	CIRKULÄR KANAL FÖRZINKAD PLÅT
F11	CIRKULÄR KANAL A15 ISOL, AL-FOLIE
F15, T15	CIRKULÄR KANAL VÄRME ISOL 60 [illegible] BRANDKLASS A30
TD1	TILLUFTSDON TYP PDL
TD2	TILLUFTSDON TYP TRB-LÅDA
FD1	FRÅNLUFTSDON TYP GPD
FD7	TAKGENOMFÖRING TYP VTTS
FD8	TAKGENOMFÖRING TYP RATG
TD9	TAKHUV TYP VTUH
FD10	TAKHUV TYP KOMBIHUV RABH
ÖD1	ÖVERLUFTSDON TYP RGV
LD1	CIRKULÄR LJUDDÄMPARE
KL1	RENSLUCKA
RL2	RENSBART T-RÖR TYP CTR
LA	LUFTBEHANDLINGSAGGREGAT
ME	MÄTENHET
INK	INKOPPLING
BE	BYGGNADSENTREPRENAD
BT	BRANDTÄTNING

ALLMÄNT

LUFTMÄNGDER ANGES I l/s.

SAMTLIGA KANALSYSTEM SKALL UTFÖRAS OCH FOGAS SÅ ATT TÄTHETSKLASS B UPPFYLLES

TILL- OCH FRÅNLUFTSDON MONTERAS ENLIGT UNDERTAKSPLAN A-RITN A37:01.

ÖVERLUFTSDON PLACERAS ENLIGT ARKITEKTENS RUMSRITNINGAR

0 1 2 3 4 5M
SKALA 150

V1385

KOFFERDALSVÄGEN 6

REV	ANT	REVIDERINGEN A/SER	SIGN.	DATUM
A		RELATIONSRITNING	A&R	960607

GÖTEBORGS SOCIALFÖRVALTNING
GF – FASTIGHETSAVDELNINGEN
GYLLENKROOKSGATAN 10 B
BOX 5015 · 402 21 GÖTEBORG 5 · TEL. 031-85 10 00

DAGHEM 86:1 HUS A
ENTRÉPLAN
LUFTBEHANDLING

RITAD AV | KONSTR. AV | GRANSKAD AV | HANDLAGGES AV | DNR
GOTEBORG DEN 88-03-24
SKALA 1:50 | ARBETSNUMMER | RITNINGSNUMMER V-57:11 | REV A