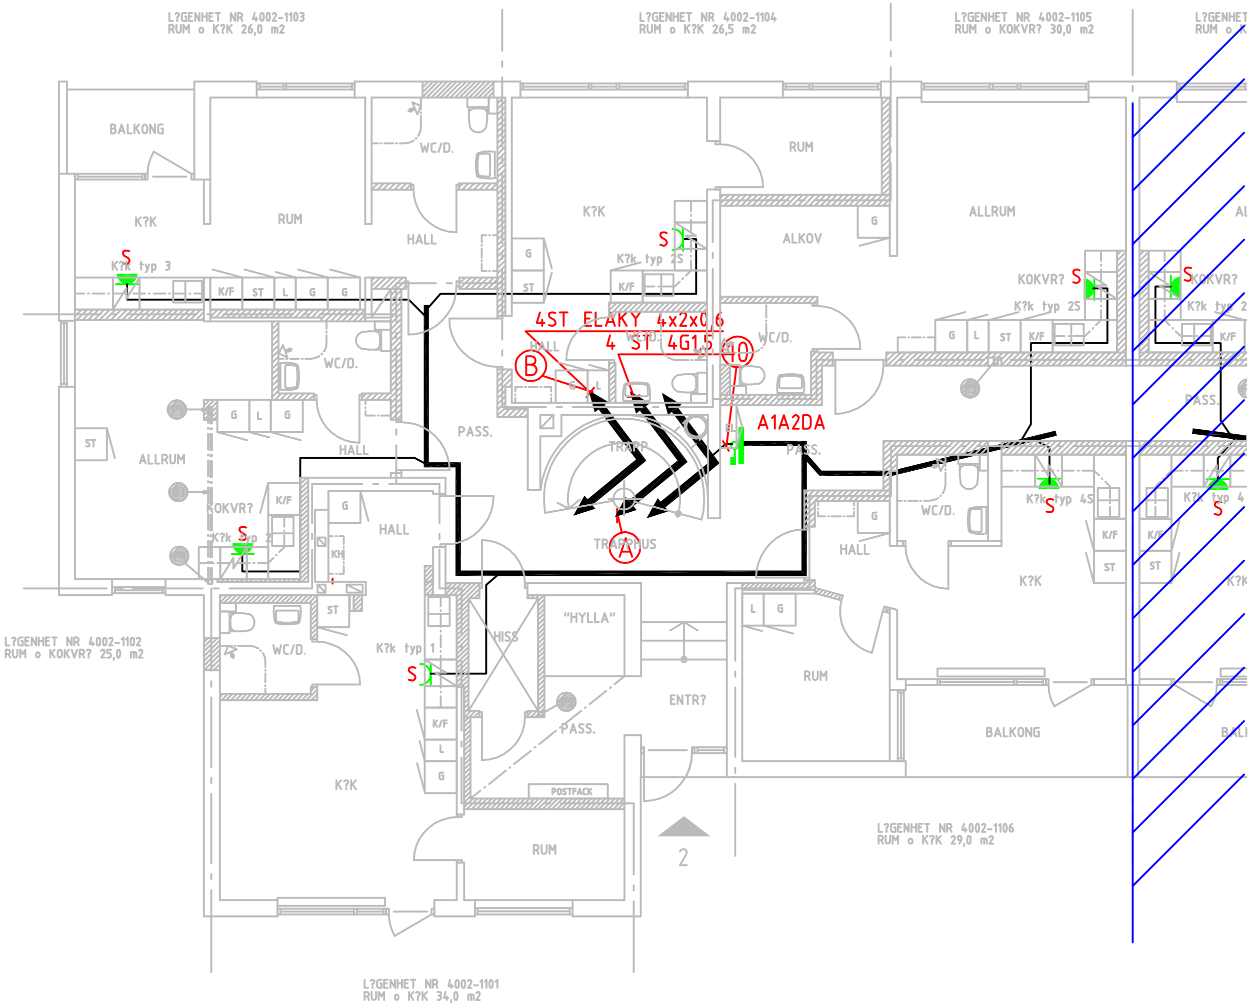

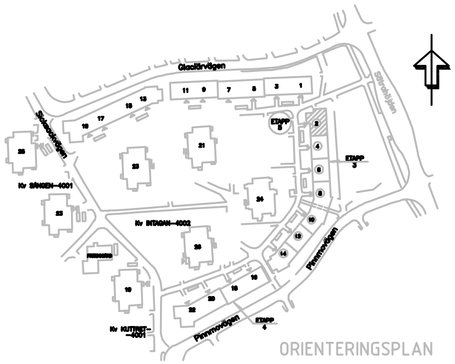

A		ARBETSRITNING	N.B	2002-10-04
REV	ANT	ÄNDRINGEN AVSER	SIGN	DATUM

RELATIONSHANDLING
2003-12-15

PROJEKT
4002-24009
STUDENTLÄGENHETER
Kv. INTAGAN ETAPP 3, GÄVLE

Gavlegårdarna
S. Kungsvägen 25
Box 456
801 06 GÄVLE
Tel. 026-172700 Fax. 026-172707

GÄVLE
ELPROJEKTERING AB
N. SKEPPSBRON 7 803 10 GÄVLE
Tel 026-61 20 19
Fax 026-65 36 20
ELPROJ-CAD

UPPDRAG NR	RITAD/KONSTR AV	HANDL?GGARE
02-010	N.B	N.B/M.H
DATUM	ANSVARIG	
2002-06-25	M. HEMSTRÖM	

SÄTRA 58:4, Pinnmovägen 2-14
OMBYGGNAD BEF. FLERBOSTADSHUS TILL STUDENTLÄGENHETER
BOTTENPLAN, ENTRÉ 2
KRAFT

SKALA	NUMMER	BET
1:50/A1 1:100/A3	E61-3-021	A